

Rechtlicher Hinweis:

Alle Bauleitpläne dienen zu Informationszwecken und sind kein amtlicher Nachweis!
Planungsrechtliche Auskünfte können nur nach den Originalplänen erteilt werden.
Die Daten werden mit der zur Erfüllung öffentlicher Aufgaben erforderlichen Sorgfalt geführt.
Es wird jedoch keine Gewähr für die Vollständigkeit und Richtigkeit dieser Daten übernommen.
Festgestellte Datenfehler sollten möglichst dem Stadtplanungs- und Bauordnungsamt mitgeteilt werden.

Die Weitergabe der Daten oder eines daraus erstellten Produktes bzw. die Einspeisung in Informationsnetze bedarf einer gesonderten Genehmigung.

Stadt Bochum
Bebauungsplan Nr. 775
- Stadtteilzentrum Riemke -

für das Gebiet westlich der Herner Straße von Haus-Nr. 335 bis Haus-Nr. 389 und östlich der Herner Straße von Haus-Nr. 336 bis Haus-Nr. 384

Maßstab 1:1000

Der Bebauungsplan besteht aus diesem Grundrissplan und dem Änderungsplan Nr. 1

Bochum, den 30.1.03
Der Oberbürgermeister



Für die Erarbeitung des Planentwurfs
Bochum, den 30.1.03
Der Oberbürgermeister
I.V. / I.A.

[Signature]
Bauressort
Leiter des Planungsamtes

Die Planunterlage entspricht den Anforderungen
des § 1 der Planzeichenverordnung 1990.
Die Festlegung der städtebaulichen Planung ist
geometrisch eindeutig.

Bochum, den 14.06.2002
Der Oberbürgermeister
Verm.- und Karaterrant
I.A.



ZEICHENERKLÄRUNG

Festsetzungen nach § 2 Abs. 6 und § 9 BauGB und der Planzeichenverordnung

Art der baulichen Nutzung	Bauweise, Bauform, Baukörper
WR - Wohngebiet (1. Bauart)	allgemeine Bauweise
WA - Wohngebiet (2. Bauart)	allgemeine Bauweise
WS - Wohngebiet (3. Bauart)	allgemeine Bauweise
WK - Wohngebiet (4. Bauart)	allgemeine Bauweise
ME - Mischgebiet (1. Bauart)	allgemeine Bauweise
GE - Gewerbegebiet (1. Bauart)	allgemeine Bauweise
GI - Gewerbegebiet (2. Bauart)	allgemeine Bauweise
SO - Sonstige Sondergebiete (1. Bauart)	allgemeine Bauweise


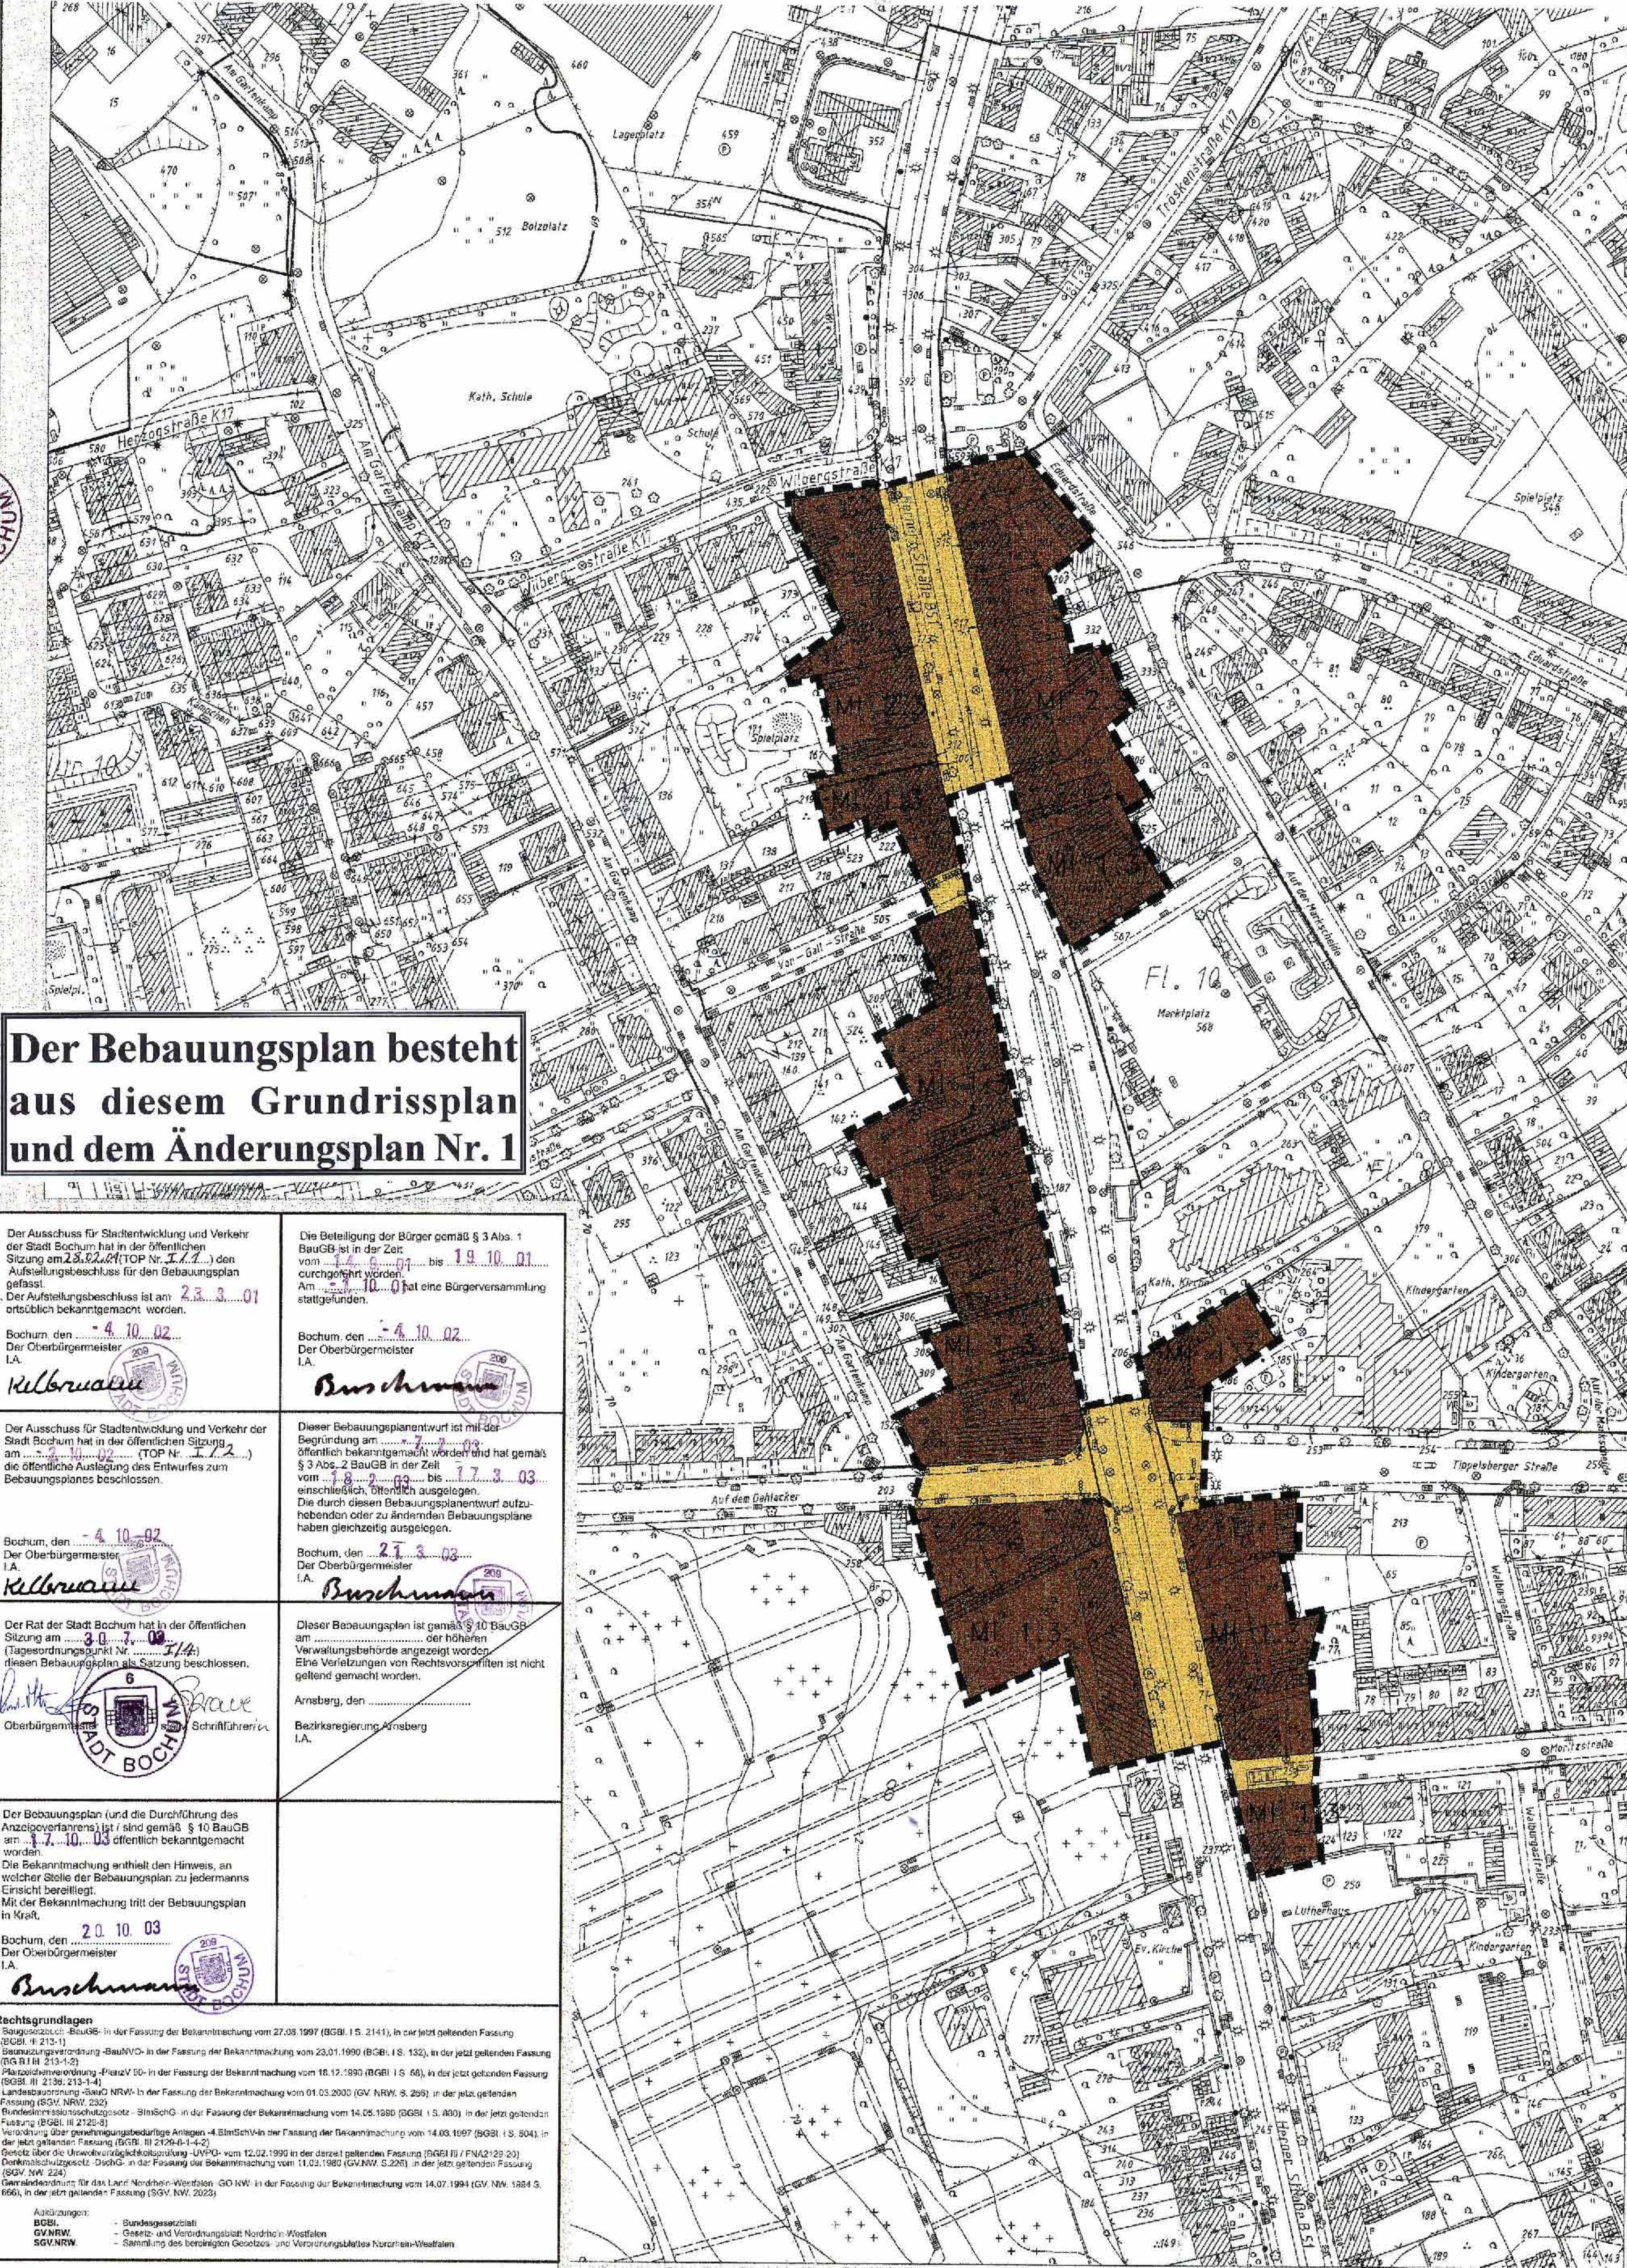

Der Bebauungsplan besteht aus diesem Grundrissplan und dem Änderungsplan Nr. 1

Der Ausschuss für Stadtentwicklung und Verkehr der Stadt Bochum hat in der öffentlichen Sitzung am 23.03.01 (TOP Nr. 1.1.1) den Aufstellungsbeschluss für den Bebauungsplan gefasst.
Der Aufstellungsbeschluss ist am 23.03.01 öffentlich bekannt gemacht worden.

Bochum, den 4.10.02
Der Oberbürgermeister
I.A.

Der Ausschuss für Stadtentwicklung und Verkehr der Stadt Bochum hat in der öffentlichen Sitzung am 17.03.03 (TOP Nr. 1.1.1) die öffentliche Auslegung des Entwurfs zum Bebauungsplan beschlossen.

Bochum, den 4.10.02
Der Oberbürgermeister
I.A.

Der Rat der Stadt Bochum hat in der öffentlichen Sitzung am 17.03.03 (TOP Nr. 1.1.1) die öffentliche Auslegung des Entwurfs zum Bebauungsplan beschlossen.

Bochum, den 4.10.02
Der Oberbürgermeister
I.A.

Der Ausschuss für Stadtentwicklung und Verkehr der Stadt Bochum hat in der öffentlichen Sitzung am 17.03.03 (TOP Nr. 1.1.1) die öffentliche Auslegung des Entwurfs zum Bebauungsplan beschlossen.

Die Beteiligung der Bürger gemäß § 3 Abs. 1 BauGB in der Zeit vom 17.03.03 bis 19.03.03 durchgeführt worden.
Am 19.03.03 hat eine Bürgerversammlung stattgefunden.

Bochum, den 4.10.02
Der Oberbürgermeister
I.A.

Dieser Bebauungsplan ist mit der Begründung am 17.03.03 öffentlich bekannt gemacht worden und hat gemäß § 3 Abs. 2 BauGB in der Zeit vom 17.03.03 bis 19.03.03 einschließlich öffentlich ausliegen.

Bochum, den 4.10.02
Der Oberbürgermeister
I.A.

Dieser Bebauungsplan ist gemäß § 10 BauGB am 17.03.03 der höheren Verwaltungsbehörde angezeigt worden.

Bochum, den 4.10.02
Der Oberbürgermeister
I.A.


Textliche Festsetzungen
Zur Art der baulichen Nutzung

Mischgebiete (MI)
Mischgebiete dienen dem Wohnen und der Unterbringung von Gewerbebetrieben, die das Wohnen nicht wesentlich stören.

§ 1 Ausschluss bestimmter Nutzungen
hier: Ausschluss bestimmter Nutzungen bzw. Arten von baulichen und sonstigen Anlagen

Planzeichen 1.
Gem. § 1 Abs. 5 und 9 BauNVO sind von den gem. § 6 Abs. 2 Nr. 3 und 8 BauNVO allgemein zulässigen Einzelhandelsbetrieben und Vergnügungsstätten (Arten von Nutzungen) sowie den gem. § 6 Abs. 3 BauNVO ausnahmsweise zulässigen Vergnügungsstätten (Arten von Nutzungen) folgende bauliche und sonstige Anlagen nicht zulässig: Sex-Shops, Spielhallen, Sex-Kinos, Peep-Shows, Striptease-Shows, Eros-Center, Dirmunterkünfte.

Planzeichen 2.
Gem. § 1 Abs. 5 und 9 BauNVO sind von den gem. § 6 Abs. 2 Nr. 3 und 8 BauNVO allgemein zulässigen Einzelhandelsbetrieben und Vergnügungsstätten (Arten von Nutzungen) folgende bauliche und sonstige Anlagen nur ausnahmsweise zulässig: Sex-Shops, Spielhallen, Sex-Kinos, Peep-Shows, Striptease-Shows, Eros-Center, Dirmunterkünfte.

§ 2 Wohnnutzung

Planzeichen 3.
Gem. § 1 Abs. 7 BauNVO sind in den Erdgeschossen von den gem. § 6 Abs. 2 BauNVO allgemein zulässigen Nutzungen Wohnungen nur ausnahmsweise zulässig.

Kennzeichnungen

Altlasten (§ 9 Abs. 5 Nr. 3 BauGB)
Aufgrund der geologischen Rahmenbedingungen (Gesteinszusammensetzung u.a.) kann nicht ausgeschlossen werden, dass an nicht untersuchten Stellen des Bebauungsplangebietes erhöhte Methangehalte in der Bodenluft vorhanden sind. Deshalb gilt generell für den Bebauungsplan folgende Kennzeichnung: Das Gebiet liegt in der Zone 2 (2b) der Karte der potentiellen Grubengasaustrittsbereiche im Stadtgebiet Bochum (Prof.-Ing. F. Holmann, November 2000/Februar 2001). Gemäß dem Gutachten "Potentielle Gefährdungsbereiche aus Methanzuströmungen im Stadtgebiet Bochum" sind im gesamten Bereich kritische, aus dem Steinkohlengrube stammende Methanzuströmungen eher wahrscheinlich. Risiken sind nicht vernachlässigbar. Vorsorgemaßnahmen, die durch einen Sachverständigen zu konzipieren sind, werden bei Baumaßnahmen empfohlen. Im Bereich 2 b sind bei tieferen Bohrungen, Abgrabungen o.ä. Gaszuströmungen aus den Deckgebirgsschichten der Oberkreide möglich.

Bergbau (§ 9 Abs. 5 Nr. 2 BauGB)
Unter den im Bebauungsplangebiet liegenden Flächen ist der Bergbau umgegangen. Auch kann th. oberflächennaher Abbau durchgeführt worden sein. Es muss damit gerechnet werden, dass bei der Erstellung von Ingenieurkonstruktionen bauliche Sicherungsmaßnahmen ergriffen werden müssen.

Das o.a. Plangebiet liegt über den auf Steinkohle verliehenen Bergwerksfeldern "Ver. Hannibal 2", "Hannibal 4" und "Hannibal 5" sowie über dem auf Bleierz und teilweise Eisenstein verliehenen Bergwerksfeld "Constantin". Eigentümerin der Bergwerksfelder "Ver. Hannibal 2", "Hannibal 4" und "Hannibal 5" ist die RAG AG, hier vertreten durch die Deutsche Steinkohle AG, Schrammroth 1 in 44623 Herne. Eigentümerin des Bergwerksfeldes "Constantin" ist die Krupp Stahl AG in Bochum, August-Thyssen-Str. 1 in 40211 Düsseldorf. Nach den bei der Bezirksregierung Arnsberg, Abteilung 8 Bergbau und Energie in NRW vorliegenden Unterlagen hat im Bereich des Baugebietes in dem Bergwerksfeld "Constantin" kein Bergbau stattgefunden. Mit bergbaulichen Einwirkungen aus diesem Bergwerksfeld auf das Baugebiet ist danach nicht zu rechnen. Nach den bei der Bezirksregierung Arnsberg, Abteilung 8 Bergbau und Energie NRW vorliegenden Unterlagen befindet sich das Plangebiet außerhalb des Einwirkungsbereiches des aktiven Steinkohlenbergbaus. Im Bereich der Planungsmaßnahme hat umfangreicher Steinkohlenbergbau im Tiefbau durch das im Jahre 1972 stillgelegte Bergwerk Ver. Constantin der Große (im Süden des Plangebiets) sowie durch das im Jahre 1973 stillgelegte Bergwerk Bochum (ehem. Bergwerk Hannibal im Norden des Plangebiets) stattgefunden. Der Abbau des Bergwerks Ver. Constantin der Große fand unterhalb der 1. Sohle (ca. - 26 m NN) statt. Die Höhe der Tagesoberfläche beträgt ca. + 72 m NN. Das Kreidemergel-Deckgebirge hat in diesem Bereich eine Mächtigkeit von ca. 70 m. Der Abbau des Bergwerks Hannibal fand bis unterhalb des Kreidemergel-Deckgebirges statt. Das Kreidemergel-Deckgebirge hat in diesem Bereich eine Mächtigkeit von ca. 80 m bis ca. 90 m. Aufgrund der Teufeltiefe des Abbaus und der Tatsache, dass seit Einstellung der Förderteile der Bergwerke fast 30 Jahre vergangen sind, ist nach der allgemeinen Lehmeinung davon auszugehen, dass die o.g. Gewinnungstätigkeiten, die im tiefen Bereich umgegangen sind, nicht mehr schädigend auf die Tagesoberfläche einwirken. Mit bergbaulichen Einwirkungen auf das Plangebiet ist danach nicht zu rechnen. Die Bergwerkseigentümerin hat keine Anordnungen vorgelegen.

Hinweise

Bodendenkmäler
Bei Bodeneingriffen können Bodendenkmäler (kultur- und/oder naturgeschichtliche Bodenfunde, d.h. Mauern, alte Gräben, Einzelfunde aber auch Veränderungen und Verfärbungen in der natürlichen Bodenbeschaffenheit, Höhlen und Spalten, aber auch Zeugnisse tierischen und/oder pflanzlichen Lebens aus erdgeschichtlicher Zeit) entdeckt werden. Die Entdeckung von Bodendenkmälern ist der Gemeinde als Untere Denkmalbehörde und/oder dem Westfälischen Museum für Archäologie / Amt für Bodendenkmalpflege, Außenstelle Olpe (Tel.: 02761/93750; Fax: 02761/2466) unverzüglich anzuzeigen und die Entdeckungsstätte mindestens drei Werktage in unverändertem Zustand zu erhalten (§§ 15 und 16 Denkmalschutzgesetz NW), falls diese nicht vorher von den Denkmalbehörden freigegeben wird. Der Landschaftsverband Westfalen-Lippe ist berechtigt, das Bodendenkmal zu bergen, auszuwerten und für wissenschaftliche Erforschung bis zu 6 Monate in Besitz zu nehmen (§ 16 Abs. 4 DSchG NW).

Kampfmittelbeseitigung
Weist bei Durchführung der Bauvorhaben der Erdaushub auf außergewöhnliche Verfärbungen hin oder werden verdächtige Gegenstände beobachtet, sind die Arbeiten sofort einzustellen und der Kampfmittelräumdienst - über das Ordnungsamt bzw. über die Polizei - zu verständigen.

Telekommunikationsanlagen der Deutschen Telekom
Im Plangebiet befinden sich Telekommunikationsanlagen der Deutschen Telekom. Bei der Ausführung von Baumaßnahmen einschl. Anpflanzungen ist darauf zu achten, dass Beschädigungen hieran vermieden werden.

Es ist deshalb erforderlich, dass sich die Bauausführenden vorher von dem Ressort Bezirksbüro Netze (BBN) 21 der Deutschen Telekom in 44782 Bochum, Tel. 0234-505-64 52, in die genaue Lage dieser Anlagen einweisen lassen, bzw. Einsicht in die Bestandspläne nehmen.

Stadt Bochum

Bebauungsplan Nr. 775

Änderungsplan Nr. 1

- Stadtteilzentrum Riemke -

für das Gebiet westlich der Herner Straße von Haus-Nr. 335 bis Haus-Nr. 389 und östlich der Herner Straße von Haus-Nr. 336 bis Haus-Nr. 384

Maßstab 1 : 1000

Der Bebauungsplan besteht aus diesem Grundrissplan. Blatt.....

Für die Erarbeitung des Planentwurfs Bochum, den Der Oberbürgermeister i.V. i.A.,

Die Planunterlage entspricht den Anforderungen des §1 der Planzeichenverordnung 1990. Die Festlegung der städtebaulichen Planung ist geometrisch eindeutig.

Bochum, den Der Oberbürgermeister i.V. i.A.,

Baudezernent

Leiter des

ZEICHENERKLÄRUNG

Festsetzungen nach § 2 Abs. 5 und § 9 BauGB und der Planzeichenverordnung

Art der baulichen Nutzung

(§ 2 Abs. 5 BauGB i.V.m. § 1 BauNVO)

WR

WR

WA

WA

WS

WS

M

M

HK

HK

GE

GE

BI

BI

SO

SO

Art der baulichen Nutzung

(§ 2 Abs. 5 BauGB i.V.m. § 1 BauNVO)

07

07

08

08

09

757