



FNP-Änderung Nr. 166 Grafental Ost
Diana Farken An: bauleitplanung

08.03.2021 10:05

Von:

An:

Sehr geehrte Damen und Herren,

die im Betreff genannte Flächennutzungsplanänderung wurde dem Stadtentwässerungsbetrieb Düsseldorf (SEBD) im Rahmen der Beteiligung gem §4(2) BauGB zur Stellungnahme vorgelegt.

Gegen die geplante Änderung des Flächennutzungsplans bestehen seitens des SEBD grundsätzlich keine Bedenken.

Das Plangebiet tangiert einen Gewässerdurchlass der Nördlichen Düssel. Ein Hinweis darauf ist in die Begründung unter Punkt "10.4.3 Oberflächengewässer" aufzunehmen und in der Karte mit dementsprechenden Legendeneintrag "Umgrenzung von Flächen für die Wasserwirtschaft, den Hochwasserschutz und die Regelung des Wasserabflusses" darzustellen.

Einen Übersichtsplan über die Lage des Durchlasses füge ich dieser Stellungnahme bei.

Im parallel laufenden Bebauungsplanverfahren Nr. 02/005 Grafental Ost hat der SEBD Hinweise zur Entwässerung im Plangebiet gegeben.


Freundliche Grüße

i. A. Dipl.-Ing. Diana Farken
Landeshauptstadt Düsseldorf
Stadtentwässerungsbetrieb
Abteilung 67/202 Kanal

Auf'm Hennekamp 47
40225 Düsseldorf
Tel. +49 (0)211/89-9 73 90
Fax + 49 (0)211/89-3 73 90
E-Mail: diana.farken@duesseldorf.de



Verrohrung_Nördliche_Düssel-Ausschnitt.pdf

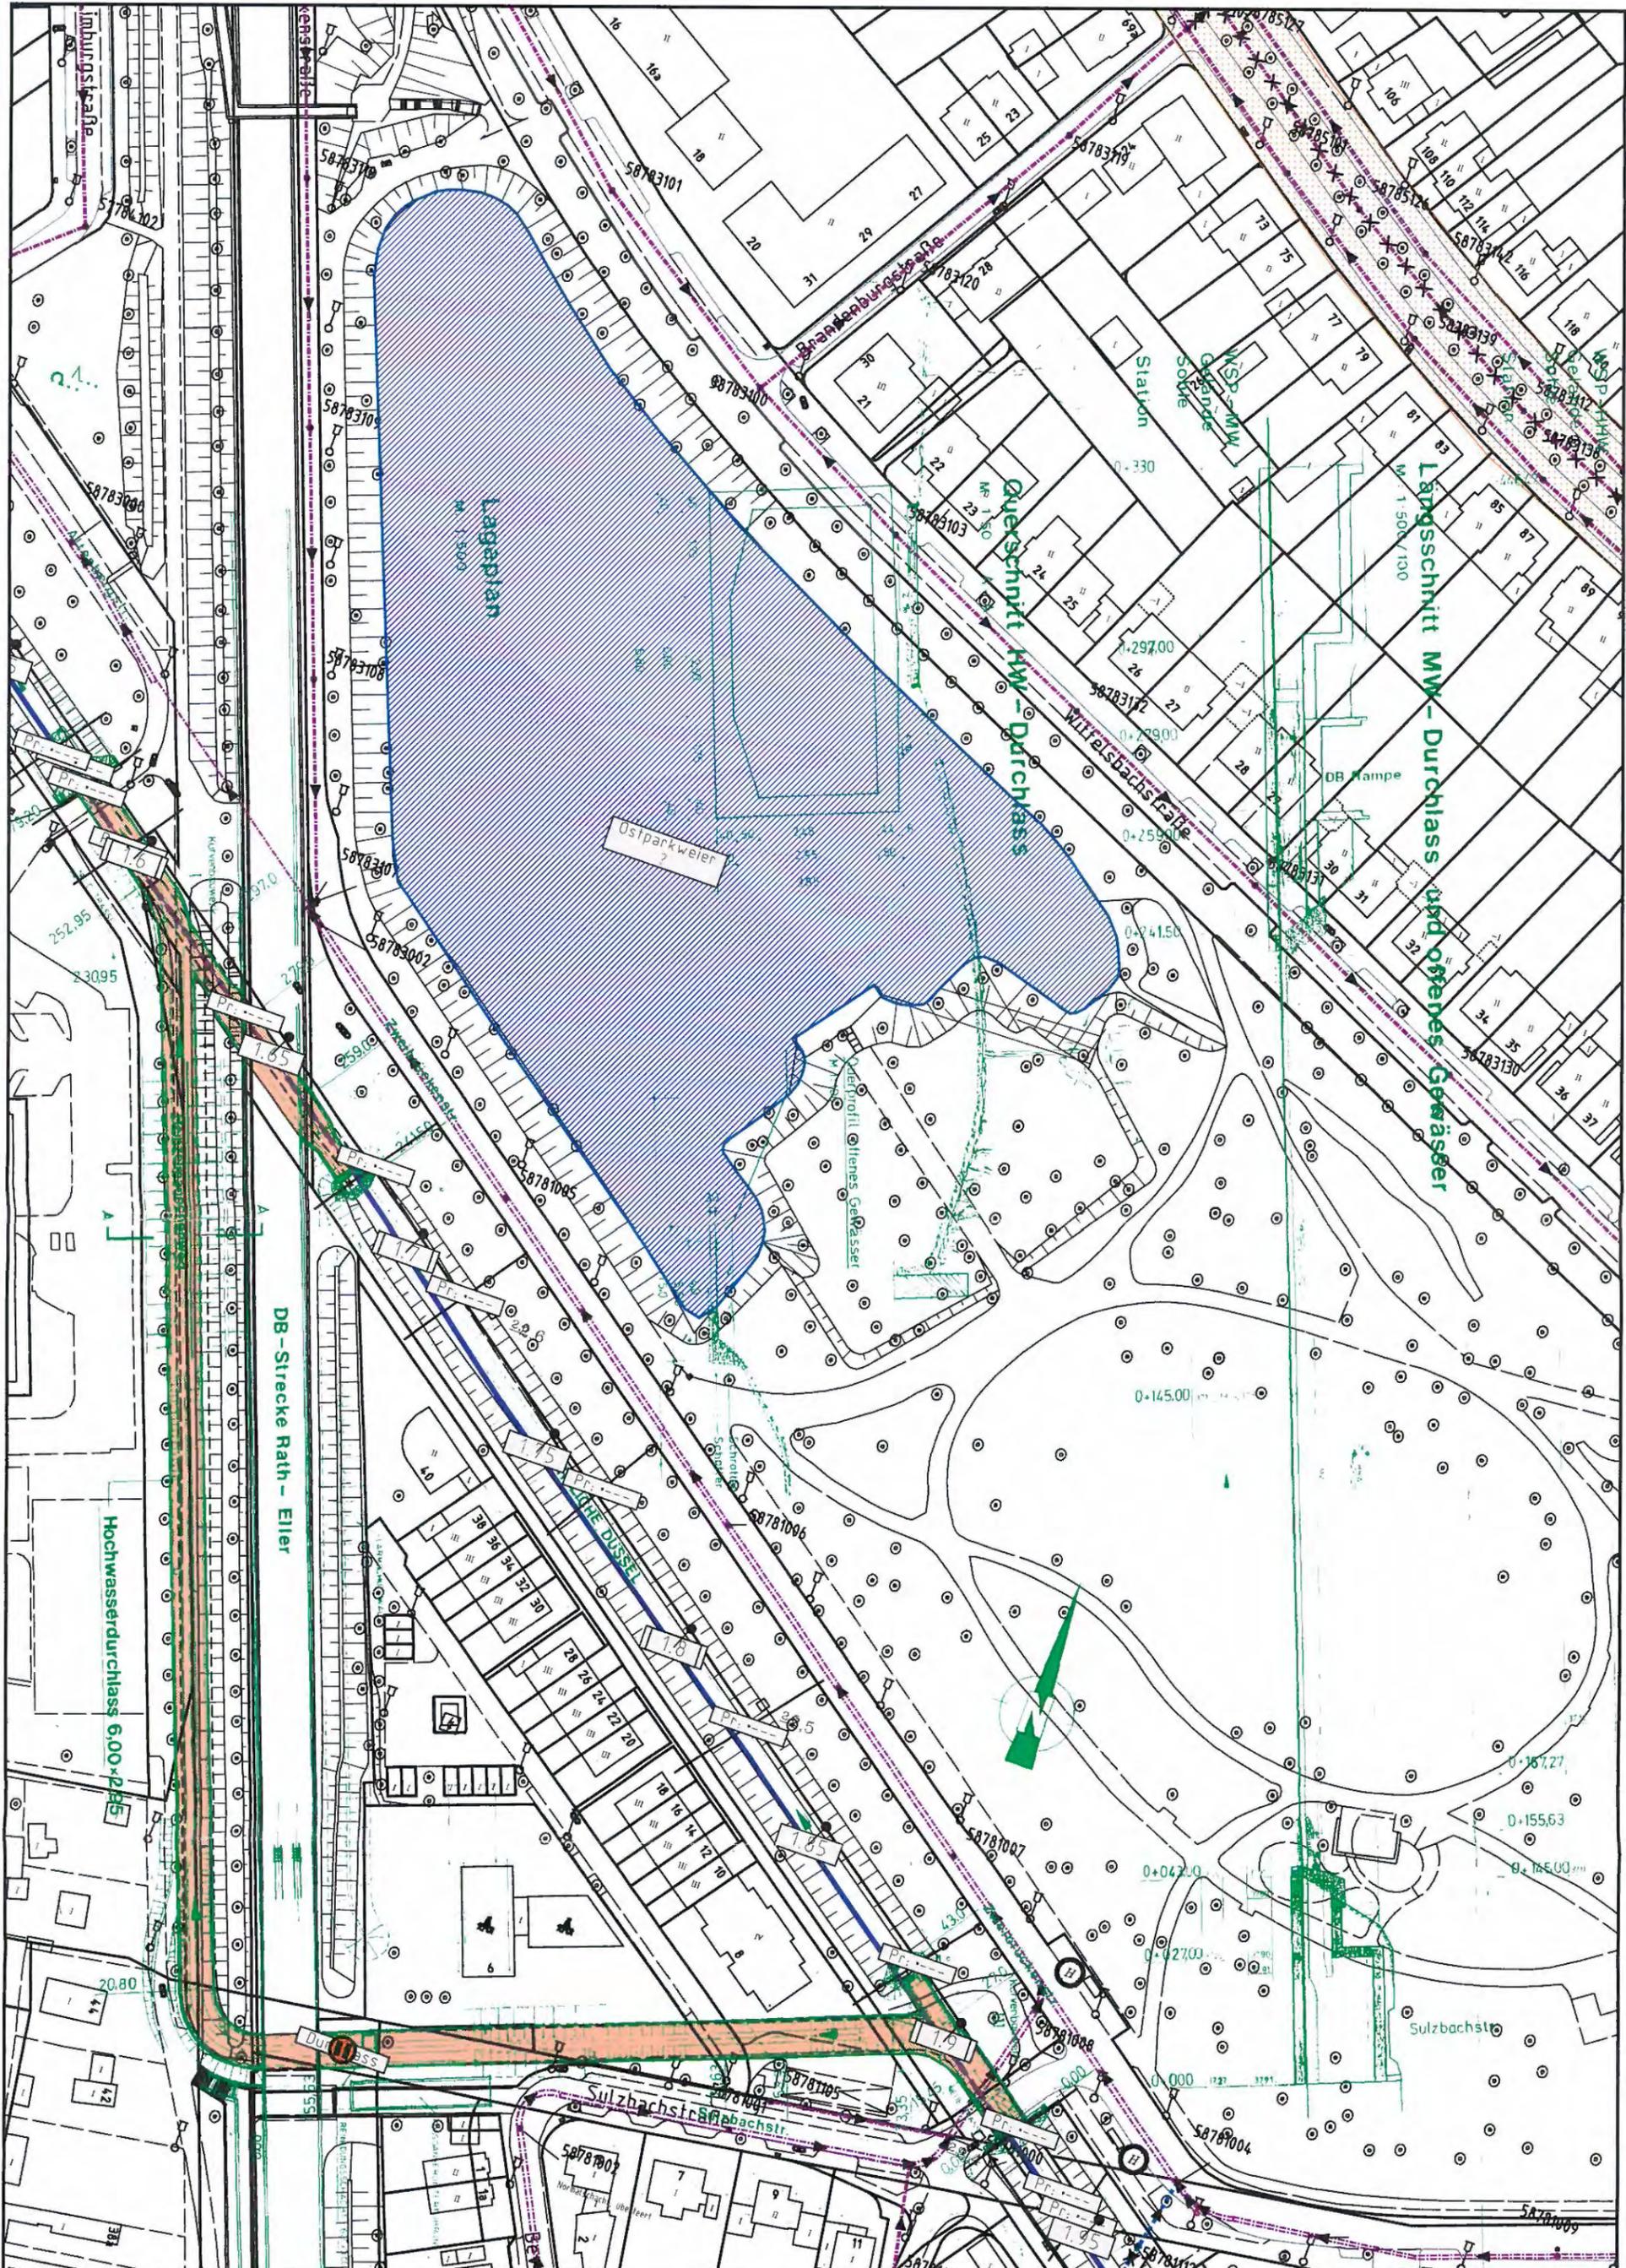

Maßstab: 1:1250

Erstellt von : Hr. Cwojdzinski


Erstellt am: 06.12.2012

Düssel

WSP-HHW
Gelände
Sohle
Station

Längsschnitt MW - Durchlass und offenes Gewässer


M: 1:500 / 100

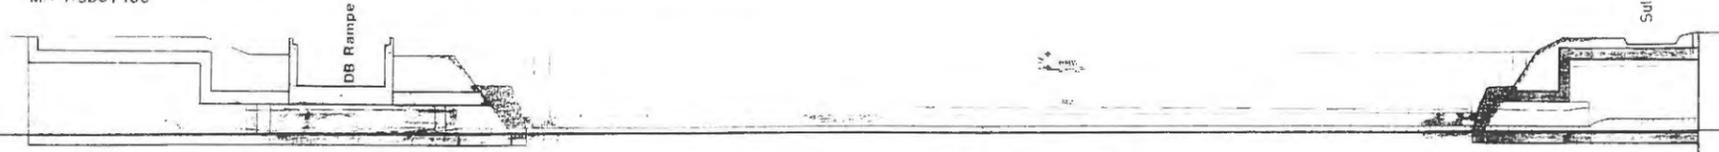


WSP-MW
Gelände
Sohle
Station

Querschnitt HW - Durchlass

M: 1:50 A-A

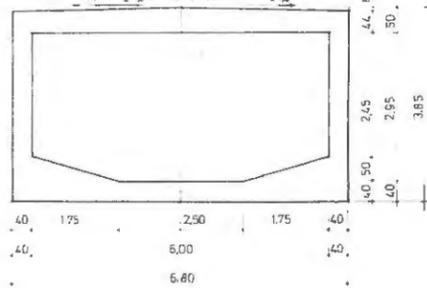


Querschnitt offenes Gewässer
M: 1:100

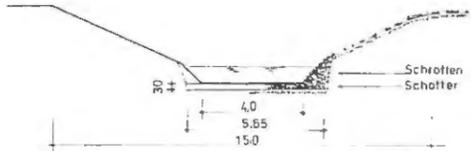

Lageplan

M: 1:500

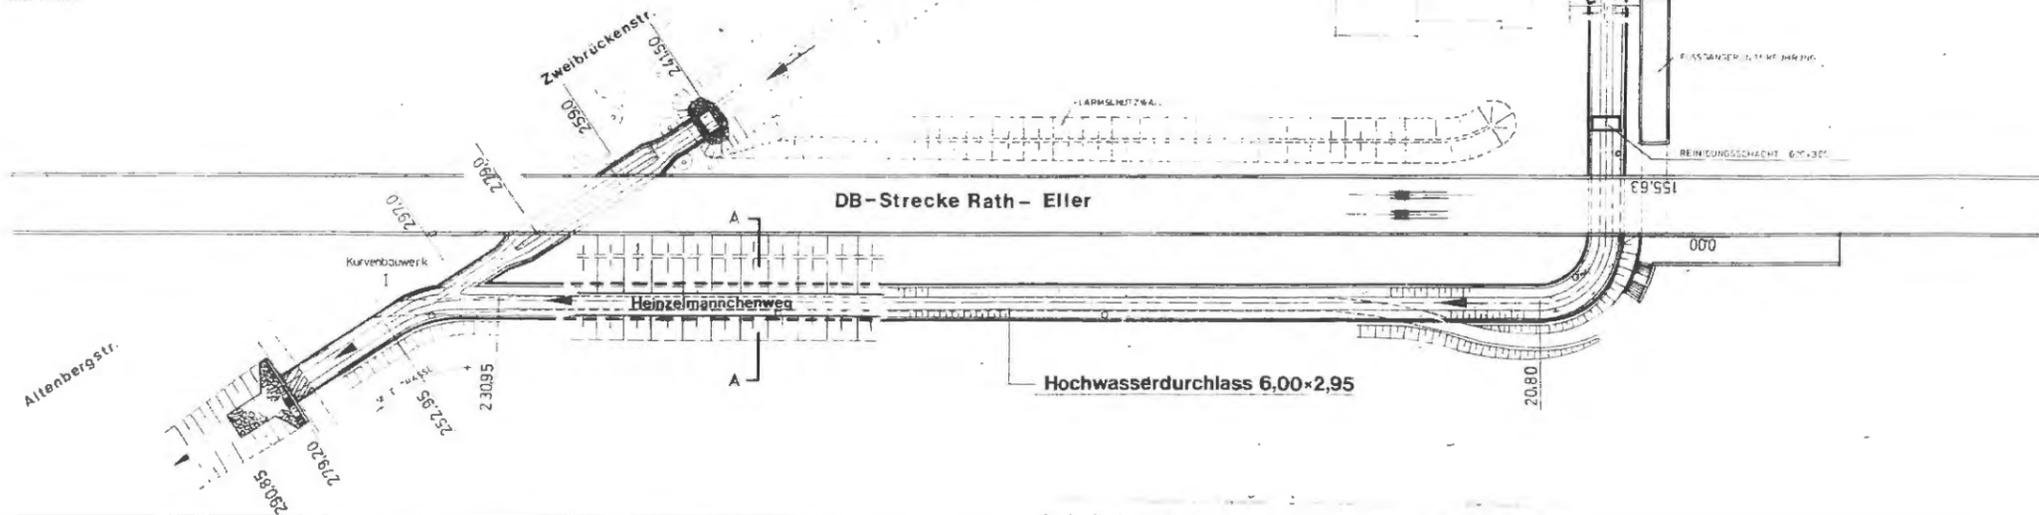

Übersichtskarte

M: 1:25 000



LANDESHAUPTSTADT DÜSSELDORF	
Komm. und Wasserbauamt, Art. A. u. B.	
— BESTANDSZEICHNUNG —	
NÖRDL DÜSSEL	
MW u. HW - Durchlass Sulzbach - Altenberg Straße	
LAGEPLAN - SCHITTE	
PHILIPP LEHMANN, Düsseldorf	
02/82 -	MARZ 85

BW 1305