

II/G11 Nü. T.1A Satzung

Nutzungsplan
Gestaltungsplan
 Angabe der Rechtsgrundlagen
 Textliche Festsetzungen, Zeichenerklärung, Hinweise

Dem Baubeauungsplan sind beigelegt:

Sonstige Darstellung zum Planinhalt
 Begründung
 Bestandsplan
 Flächenbilanzierungsplan

Gebiet: Kreuzberger Straße, Am Rottmannshof, Zehlendorfer Damm, Großdornberger Straße

Stand: Satzungsbeschluss Teilplan 1A
Datum: Mai 1999

Planbearbeitung: ARGE Klein, Riesenbeck + Assoziierte GmbH & Büttmann Architekten & Stadtplaner
 Am Holzbach 46
 48231 Warendorf
 Hainrichstrasse 18a
 33813 Bielefeld
 Christhard Ehrig
 Landschaftsarchitekt
 Marderweg 23
 33689 Bielefeld

1. Ausfertigung

Gemarkung: Großdornberg, Flur 3
 Bielefeld, Flur 36, 38, 39

Flurkarte: 6488 S, 6467 N, 6568 S, 6567 N

Kartengrundlage vom: 05.01.1998

Maßstab: 1:1000

Norden


Zeichenerklärung und Signaturen der Katastergrundlage

- Wohngebäude (mit Hausnummer)
- Flurgrenze
- Flurstücksgrenze und Flurstücksnummer
- Nutzungsgrenze
- Böschung
- Eingemessener Baum
- Laubwald
- Wiese, Rasen
- Höhenlinie

2-911 - tp 1a
 Nutzungsplan



Stadt Bielefeld
 Stadtbezirk Dornberg

Erstausstellung
 Baubeauungsplan Nr. II/G11
 Universitätsviertel Hof Hallau,
 Teilplan 1 A+B



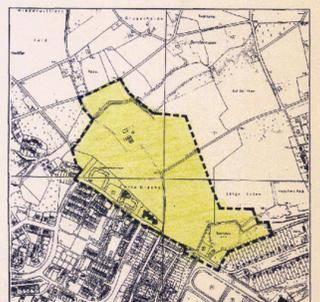


Überichtsplau 1:10000

Nutzungsplan

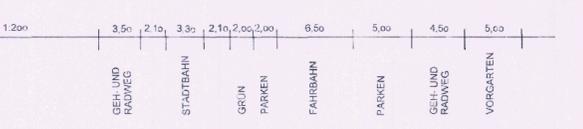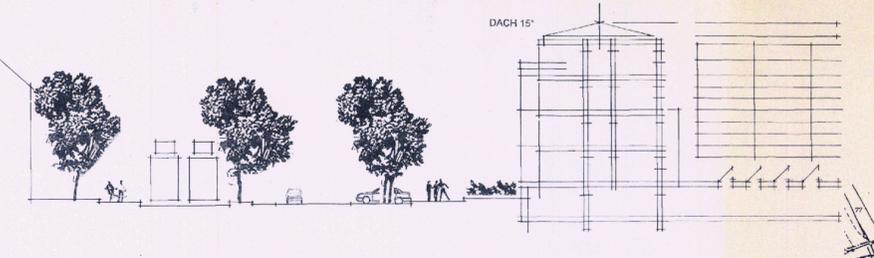

ERLÄUTERUNG DER VERKEHRSFLÄCHENREITE

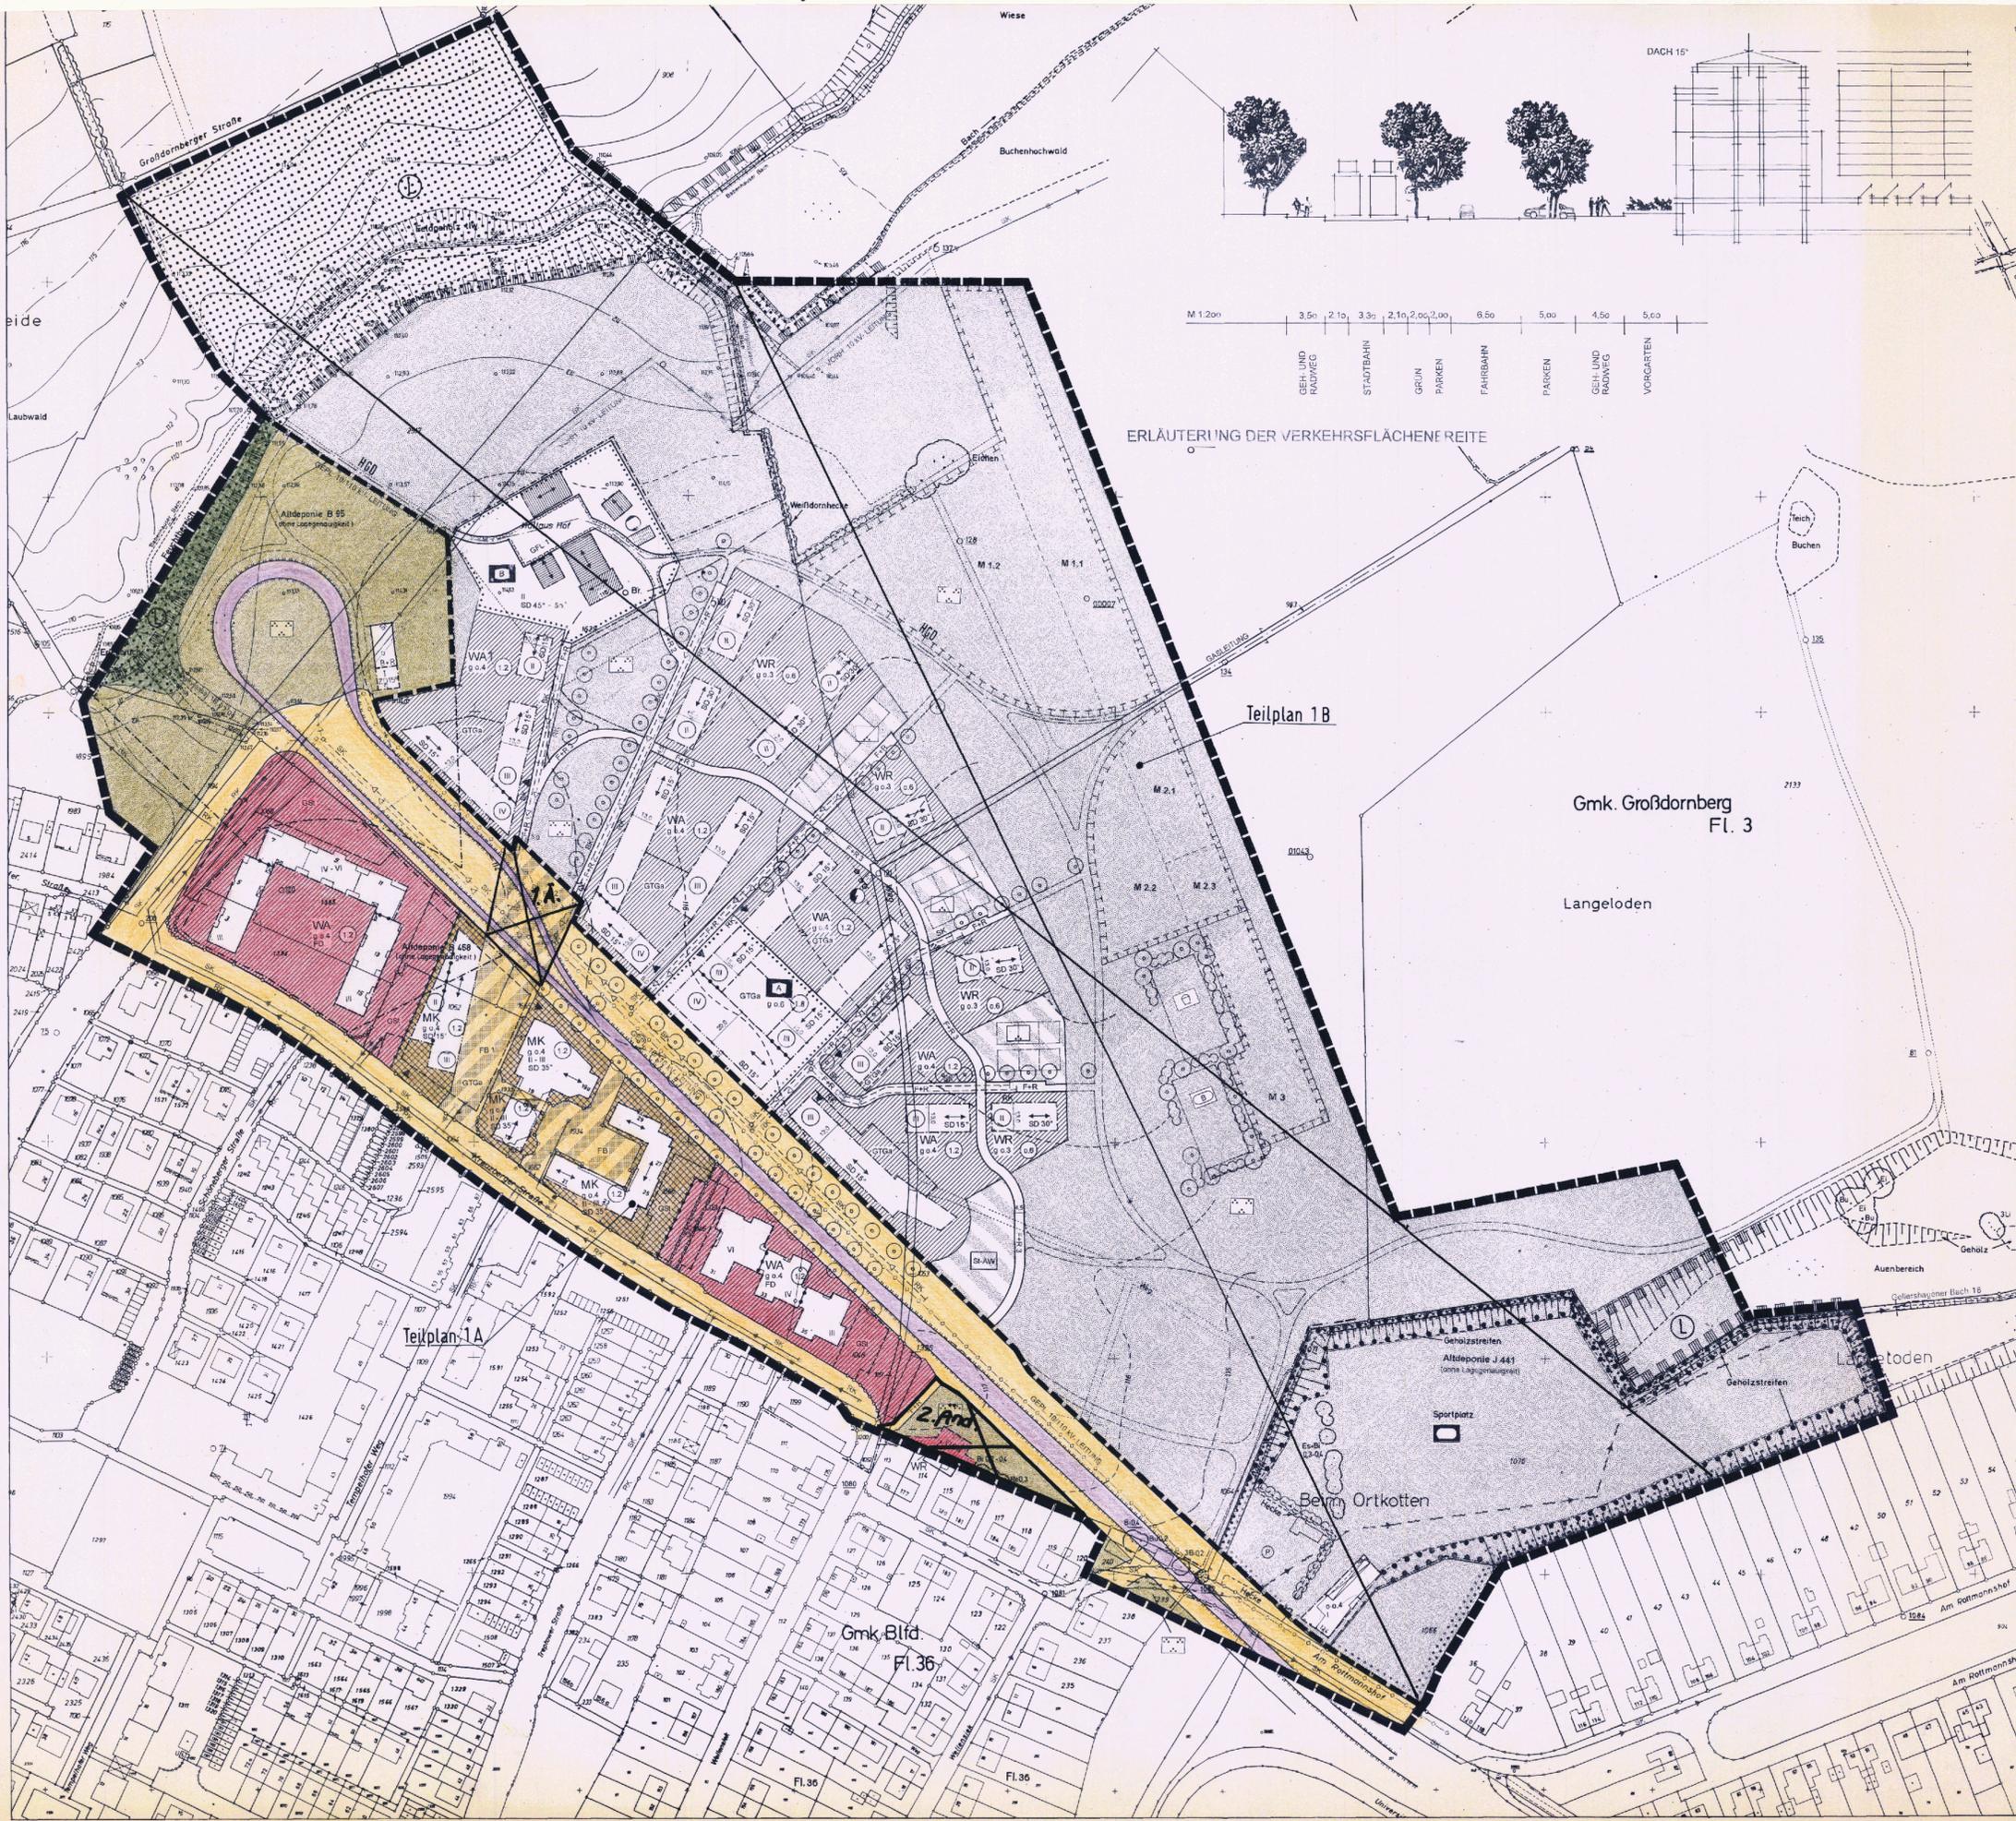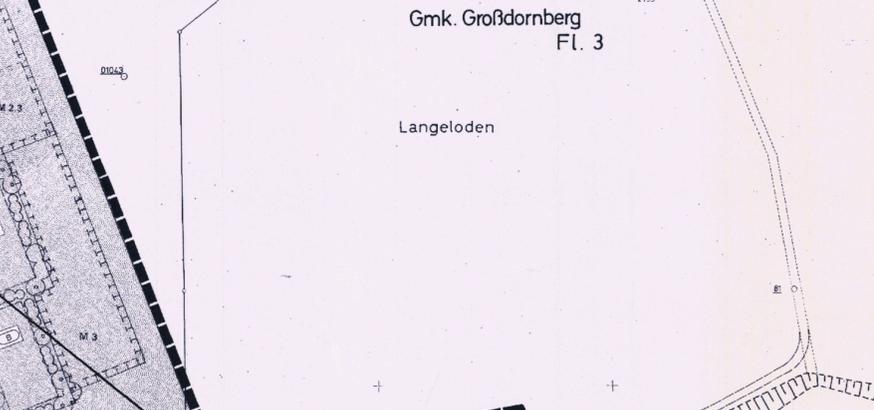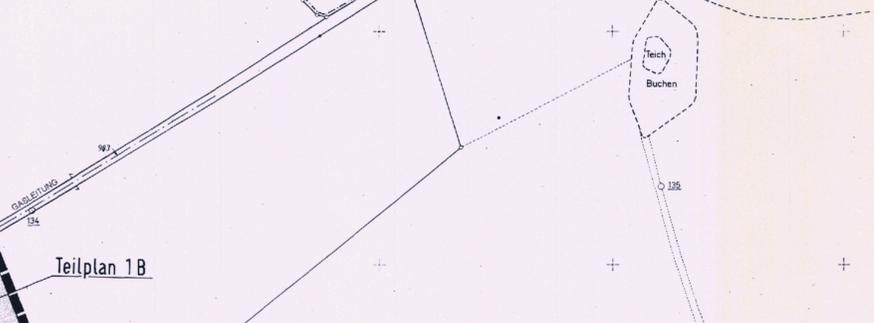


Stadt Bielefeld
 Der Oberbürgermeister
 Planungsamt
 I. A.