


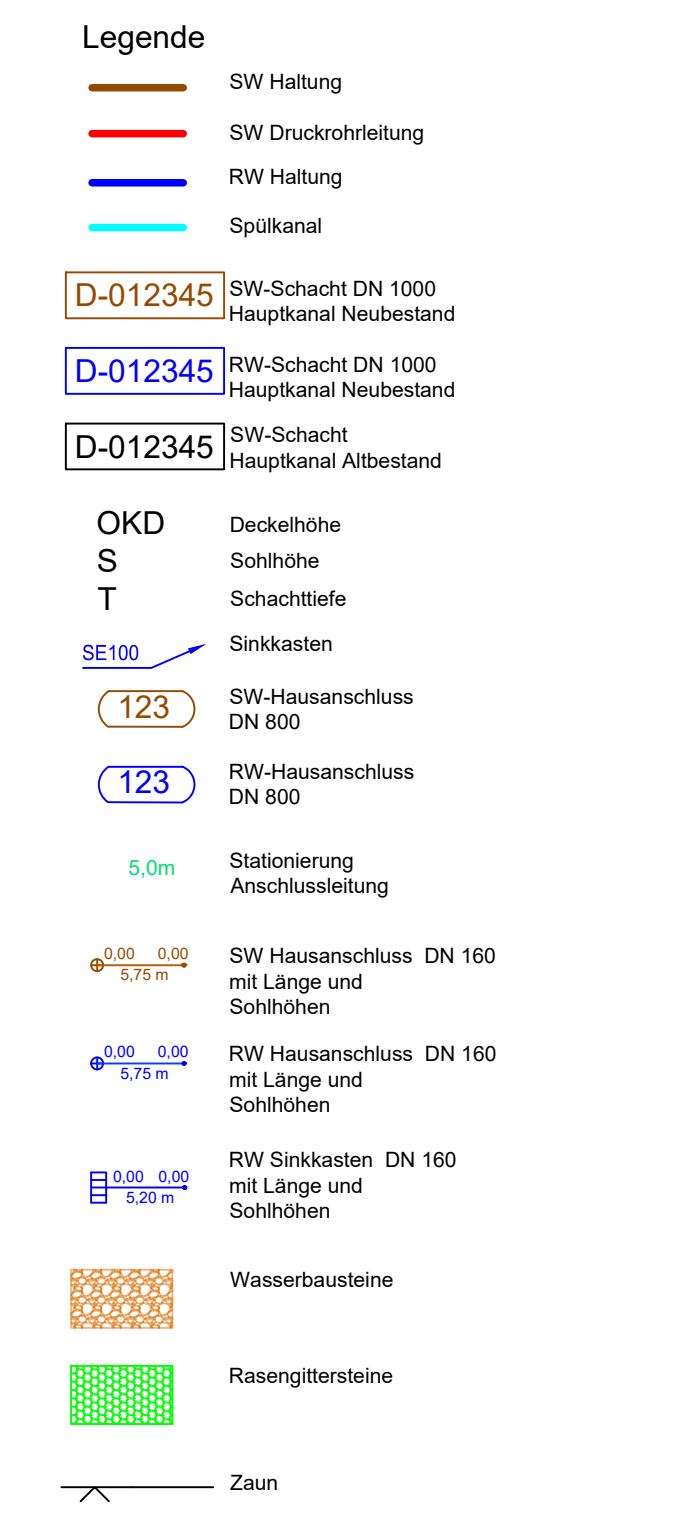

Anschluss siehe Kanalbestandsplan SUEB

Anschluss siehe Detail RRB Konrad-Adenauer-Str.

Stricker Infrastrukturbau GmbH & Co. KG Giselerstraße 5-7 44319 Dortmund Tel.: 0231 92448 - 02 Fax: 0231 92448 - 190 E-Mail: infrastrukturbau@strikergruppe.de			
Rechner:		Stadt Drenseinfurt Landsbergplatz 7 48317 Drenseinfurt	
Projekt:		Erschließung Mondscheinweg	
Planbezeichnung:		Kanalbestandsplan RW-SW-NORD	
Projektnummer: 3721044		Maßstab: 1 : 250	
Bezeichnung: bauteile von:			
Bo Vi/Fr/Ro			
Datum: 2023-05-03 - Abrechnungsplan-Kanal.dwg		Datum: 05.05.2023	