

Bebauungsplan Nr. 155 Erftstadt - Gymnich, Naturparkzentrum Gymnicher Mühle

Rechtsgrundlage:

- Baugesetzbuch (BauGB) vom 23.09.2004 (BGBl. I S. 2414) zuletzt geändert durch Artikel 3 des Gesetzes vom 04.12.2008 (BGBl. I S. 3018)
- BauNutzungsverordnung (BauNVO) vom 23.01.1990 (BGBl. I S. 132) in der zuletzt gültigen Fassung
- Verordnung über die Ausarbeitung der Bauleitpläne und die Darstellung des Planinhalts (Planzeichenverordnung 1990 - PlanZV 90-) vom 18.12.1990 (BGBl. 1991 I S. 58) in der zuletzt gültigen Fassung
- § 86 Bauordnung für das Land Nordrhein-Westfalen (BauONRW) vom 01.03.2000 (GV NW S. 255) in der zuletzt gültigen Fassung

Plangrundlage:

Die vorliegende Plangrundlage ist eine Verkleinerung der Flurkarte. Die Darstellung entspricht dem gegenwärtigen Zustand (Januar 2009 im Gauß-Krüger-Koordinatensystem).

Erftstadt, den 13.07.2010...

Im Auftrag
Witz
(Witz)
Stadtbaudirektor

Verfahren:

Der Rat der Stadt hat gemäß § 2 BauGB durch Beschluss vom 19.12.2006... die Aufstellung des Bebauungsplanes Nr. 155 beschlossen.

Erftstadt, den 01.04.2010...

Der Bürgermeister
(Dr. Rips)

Die Beteiligung der Behörden und sonstigen Träger öffentlicher Belange gemäß § 4 Abs. 1 BauGB erfolgte in der Zeit vom 02.08.2006... bis 08.09.2006...

Erftstadt, den 01.04.2010...

Der Bürgermeister
(Dr. Rips)

Die frühzeitige Beteiligung der Öffentlichkeit gem. § 3 Abs. 1 BauGB in Form einer einwöchigen Offenlage erfolgte vom 06.11.2006... bis 13.11.2006...

Erftstadt, den 01.04.2010...

Der Bürgermeister
(Dr. Rips)

Dieser Plan ist gemäß § 3 BauGB durch Beschluss des Rates der Stadt Erftstadt vom 19.12.2006... und vom 25.03.2010... zur Offenlegung beschlossen worden.

Erftstadt, den 01.04.2010...

Der Bürgermeister
(Dr. Rips)

Die ortsübliche Bekanntmachung des Offenlegungsbeschlusses gemäß § 3 BauGB ist am 09.09.2007... bzw. am 16.06.2010... erfolgt.

Erftstadt, den 01.04.2010...

Der Bürgermeister
(Dr. Rips)

Dieser Plan hat mit der Begründung und mit den wesentlichen zu diesem Zeitpunkt bereits vorliegenden umweltbezogenen Stellungnahmen gemäß § 3 Abs. 2 BauGB in der Zeit vom 18.01.2007... bis 17.02.2007... und vom 26.04.2010... bis 25.05.2010... öffentlich ausgelegen.

Erftstadt, den 13.07.2010...

Der Bürgermeister
(Dr. Rips)

Der Beschluss des Rates über die in der Offenlage gemäß § 3 Abs. 2 BauGB vorgetragenen Anregungen erfolgte am 06.07.2010...

Erftstadt, den 13.07.2010...

Der Bürgermeister
(Dr. Rips)

Dieser Plan ist gemäß § 10 BauGB vom Rat der Stadt Erftstadt am 06.07.2010... als Satzung beschlossen worden.

Erftstadt, den 13.07.2010...

Der Bürgermeister
(Dr. Rips)

Die ortsübliche Bekanntmachung des Satzungsbeschlusses gemäß § 10 BauGB ist am 22.07.2010... erfolgt.

Erftstadt, den 26.07.2010...

Der Bürgermeister
(Dr. Rips)

Die Roteintragungen im zeichnerischen Teil entsprechen den Änderungen nach der Offenlage (§ 3 Abs. 2 BauGB) gemäß Ratsbeschluss vom 06.07.2010



Festhöherfestsetzungen (FH), Traufhöherfestsetzungen (TH) und Gebäudehöherfestsetzungen (GH):	
①	FH maximal = 7,75 m
②	TH maximal = 5,00 m
③	FH zwingend = 10,90 m
④	TH zwingend = 7,75 m
⑤	FH zwingend = 10,40 m
⑥	TH zwingend = 5,05 m
⑦	TH zwingend = 3,05 m
⑧	FH zwingend = 10,40 m
⑨	TH zwingend = 4,60 m
⑩	FH zwingend = 9,65 m
⑪	TH zwingend = 5,95 m
⑫	GH maximal = 5,00 m
⑬	GH maximal = 12,00 m

Legende:

Art der baulichen Nutzung (§ 9 Abs. 1 Nr. 1 BauGB)	
	Sonstige Sonderbaulichen Zweckbestimmung: Naturparkzentrum
Maß der baulichen Nutzung (§ 9 Abs. 1 Nr. 1 BauGB)	
	Firsthöhe über vorhandener Erdgeschossfußbodenhöhe
	Traufhöhe über vorhandener Erdgeschossfußbodenhöhe
	max. Gebäudehöhe über vorhandenem natürlichen Gelände
	Festgesetzte Höhe (siehe Tabelle in zeichnerischer Darstellung)
Baulinien (§ 9 Abs. 1 Nr. 2 BauGB)	
	Baulinie
	Baugrenze
Verkehrsflächen (§ 9 Abs. 1 Nr. 11 BauGB)	
	Öffentliche Verkehrsfläche
	Öffentliche Verkehrsfläche Zweckbestimmung: Wirtschaftsweg
	Öffentliche Verkehrsfläche Zweckbestimmung: Parkplatz
	Öffentliche Verkehrsfläche Zweckbestimmung: Rad- und Fußweg
Grünflächen (§ 9 Abs. 1 Nr. 16 BauGB)	
	Grünfläche Zweckbestimmung: Naturerlebnisraum
	Grünfläche Zweckbestimmung: Freizeitanlage
	Grünfläche Zweckbestimmung: Aussichtsplattform
	Grünfläche Zweckbestimmung: Wasserrlebnisraum
	Grünfläche Zweckbestimmung: Bauerngarten
Wasserrflächen (§ 9 Abs. 1 Nr. 16 BauGB)	
	Wasserrflächen Zweckbestimmung: Naturerlebnisraum
	Wasserrflächen Zweckbestimmung: Erft-Renaturierung
Flächen für Maßnahmen zum Schutz, zur Pflege und zur Entwicklung von Natur und Landschaft (§ 9 Abs. 1 Nr. 20 BauGB)	
	Fläche für Maßnahmen zum Schutz, zur Pflege und zur Entwicklung von Natur und Landschaft
Flächen mit Bindung für Bepflanzung und für die Erhaltung von Bäumen, Sträuchern und sonstigen Bepflanzungen (§ 9 Abs. 1 Nr. 25 BauGB)	
	Umgrenzung von Flächen mit Bindung für die Anpflanzung von Bäumen, Sträuchern und sonstigen Bepflanzungen
	Umgrenzung von Flächen mit Bindung für die Erhaltung von Bäumen, Sträuchern und sonstigen Bepflanzungen
	Anzupflanzende Bäume
	Zu erhaltende Bäume
Kennzeichnung (§ 9 Abs. 5 Nr. 3 BauGB)	
	Flächen, deren Böden mit umweltgefährdenden Stoffen belastet sein können
Nachrichtliche Übernahmen (§ 9 Abs. 6 BauGB)	
	Baudenkmal (§ 3 DSG NRW)
	Naturdenkmal - Lindenallee (§ 22 LG NRW)
	Landschaftsschutzgebiet (§ 21 LG NRW)
	Geschützter Landschaftsbestandteil - Vogelschutzgebiet (§ 23 LG NRW)
	Überschungsungsgebiet (vorläufig)
Sonstige Festsetzung	
	Grenze des räumlichen Geltungsbereichs des Bebauungsplans (§ 9 Abs. 7 BauGB)
Sonstige Darstellung	
	Abgrenzung der unterschiedlichen Art der Nutzung

Für Auskünfte zum aktuellen Bauplanungsrecht und zur Einsichtnahme in die Original-Bebauungspläne steht das Umwelt- und Planungsamt der Stadt Erftstadt zur Verfügung.

Verbindliche Auskünfte im Rahmen eines formellen Bauantrages oder einer Bauvoranfrage erteilt das Bauordnungsamt der Stadt Erftstadt.

Hinweise:


Der hier dargestellte Bebauungsplan ist eine digitalisierte Fassung des Original-Bebauungsplanes und dient ausschließlich zu Informationszwecken und begründet keinen Rechtsanspruch! Alleine Grundlage für verbindliche Auskünfte ist der Original-Bebauungsplan der Stadt Erftstadt - nur diese Darstellung gibt die gültige Rechtslage wieder!

Es wird ausdrücklich darauf hingewiesen, dass in dem hier dargestellten Bebauungsplan zwischenzeitliche Änderungen/Ergänzungen nicht ausgeschlossen werden können! Weiterhin ist nicht auszuschließen, dass zusätzlich textliche Festsetzungen und gesonderte Gestaltungsfestsetzungen gelten, die hier nicht aufgeführt sind!

Weiterhin wird darauf hingewiesen, dass durch das Digitalisieren und Umwandeln in Dateien die Genauigkeit des Original-Bebauungsplanes verloren gehen kann. Der hier dargestellte Bebauungsplan kann deshalb nur eine Information sein und ist nicht zum Messen oder Vermessen von Grundstücken, Straßen u.ä. geeignet. Auch durch unterschiedliche Einstellungen des Computers, Bildschirms oder Druckers können sich insbesondere in der Farbqualität Veränderungen ergeben, die vom Original-Bebauungsplan abweichen können.


Eine Gewähr für die Richtigkeit, Vollständigkeit, Maßhaltigkeit und Genauigkeit der hier dargestellten digitalisierten Fassung des Original-Bebauungsplanes wird nicht übernommen!

Maßstab 1 : 500

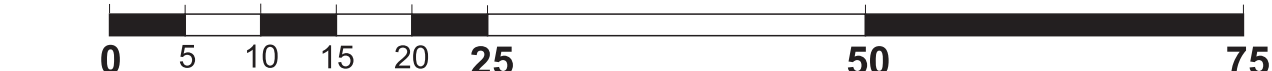

Bebauungsplan Nr. 155

Erftstadt - Gymnich
Naturparkzentrum Gymnicher Mühle

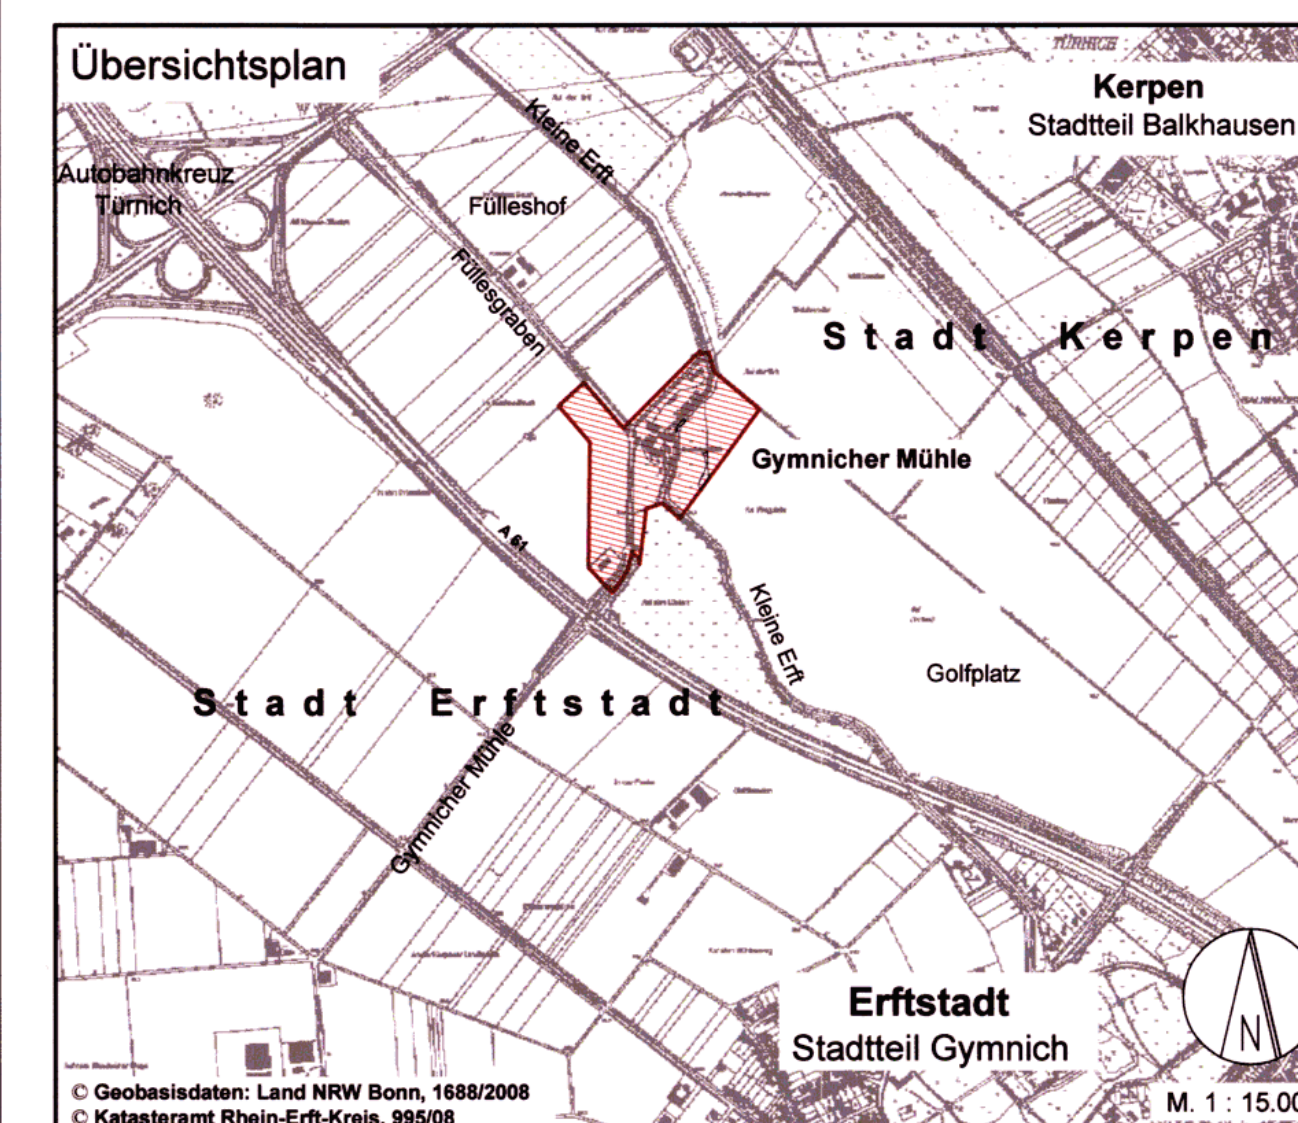


Bearbeitung:

Stadt Erftstadt
Der Bürgermeister
- Umwelt- und Planungsamt -

Im Auftrag
Witz
(Witz)
Stadtbaudirektor

Bebauungsplan Nr. 155

Erftstadt-Gymnich,
Naturparkzentrum Gymnicher Mühle
Rechtskraft 22.07.2010

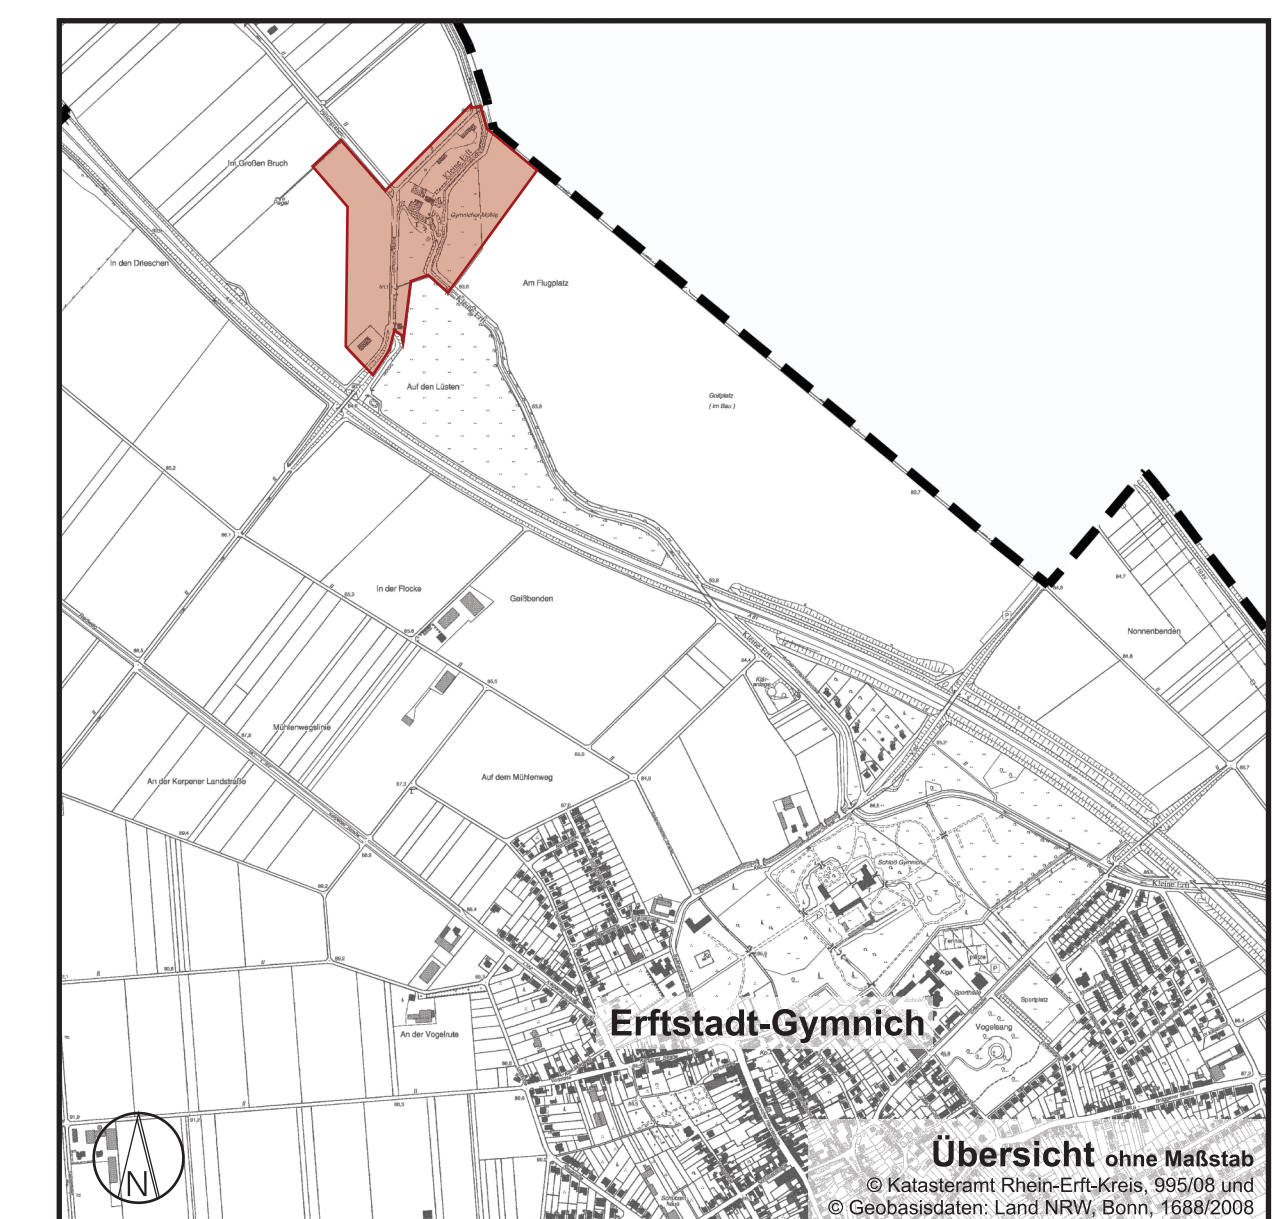

Bearbeitung:

Stadt Erftstadt
Umwelt- und Planungsamt

Im Auftrag
Witz
(Witz)
Stadtbaudirektor