

ZEICHENERKLÄRUNG

GRENZEN, FLUCHT- UND BAULINIEN

- FLURSTÜCKSGRENZE
- EIGENTUMSGRENZE
- PLANGEBIETSGRENZE
- BAULINIE
- BAUGRENZE
- BAUGRUND FÜR DEN GEMEINBEDARF
- BAUGEBIETSGRENZE „NÜTZUNGSGRENZE“ GEMÄSS ZIFFER 13.5 DER „ANLAGE ZUR PLANZEICHEN VO.“
- FLURGRENZE

VERKEHRS- UND GRÜNFLÄCHEN

- BESTEHENDE ÖFFENTLICHE VERKEHRSLÄCHE
- GEPLANTE ÖFFENTLICHE VERKEHRSLÄCHE
- GRÜNFLÄCHE ÖFFENTLICH
- GRÜNFLÄCHE PRIVAT
- MIT GEH-FAHR-UND LEISTUNGSRECHTEN ZU BELASTENDE FLÄCHEN ZUGUNSTEN DER ANLIEGER

BAUGEBIETE

- | | | |
|---------|---------------------|-------------------------------|
| GE | GEWERBEGEBIET | UNTER DEM GESAMTEN |
| MI | MISCHGEBIET | PLANGEBIET |
| WA | ALLG. WOHNGEBIET | GEHT DER BERGBAU UM |
| WR | REINES WOHNGEBIET | |
| GRZ 0,8 | GRUNDFLÄCHENZAHL | § 5 ABS. 3 UND 9 ABS. 3 BBAUG |
| GFZ 10 | GESCHOSSFLÄCHENZAHL | |
| o | OFFENE BAUWEISE | |
| F | FLACHDACH ZWINGEND | |
| U | UMFORMSTATION | |

GEBÄUDE

- WOHNGEBÄUDE VORHANDEN
- WOHNGEBÄUDE GEPL.
- GARAGEN
- NEBENGEBAUDE VORH.
- ZAHL DER VOLLGESCHOSS HOCHSTGRENZE
- SCHULE


VERSORGUNGSANLAGEN

- KANALSCHACHT
- KANALLEITUNG

Änderung gemäß Beschluss der Stadtvertretung vom 23. 5. 73

geänderte Baugrenze

L.S. gez. Buchhorn
Stadtdirektor

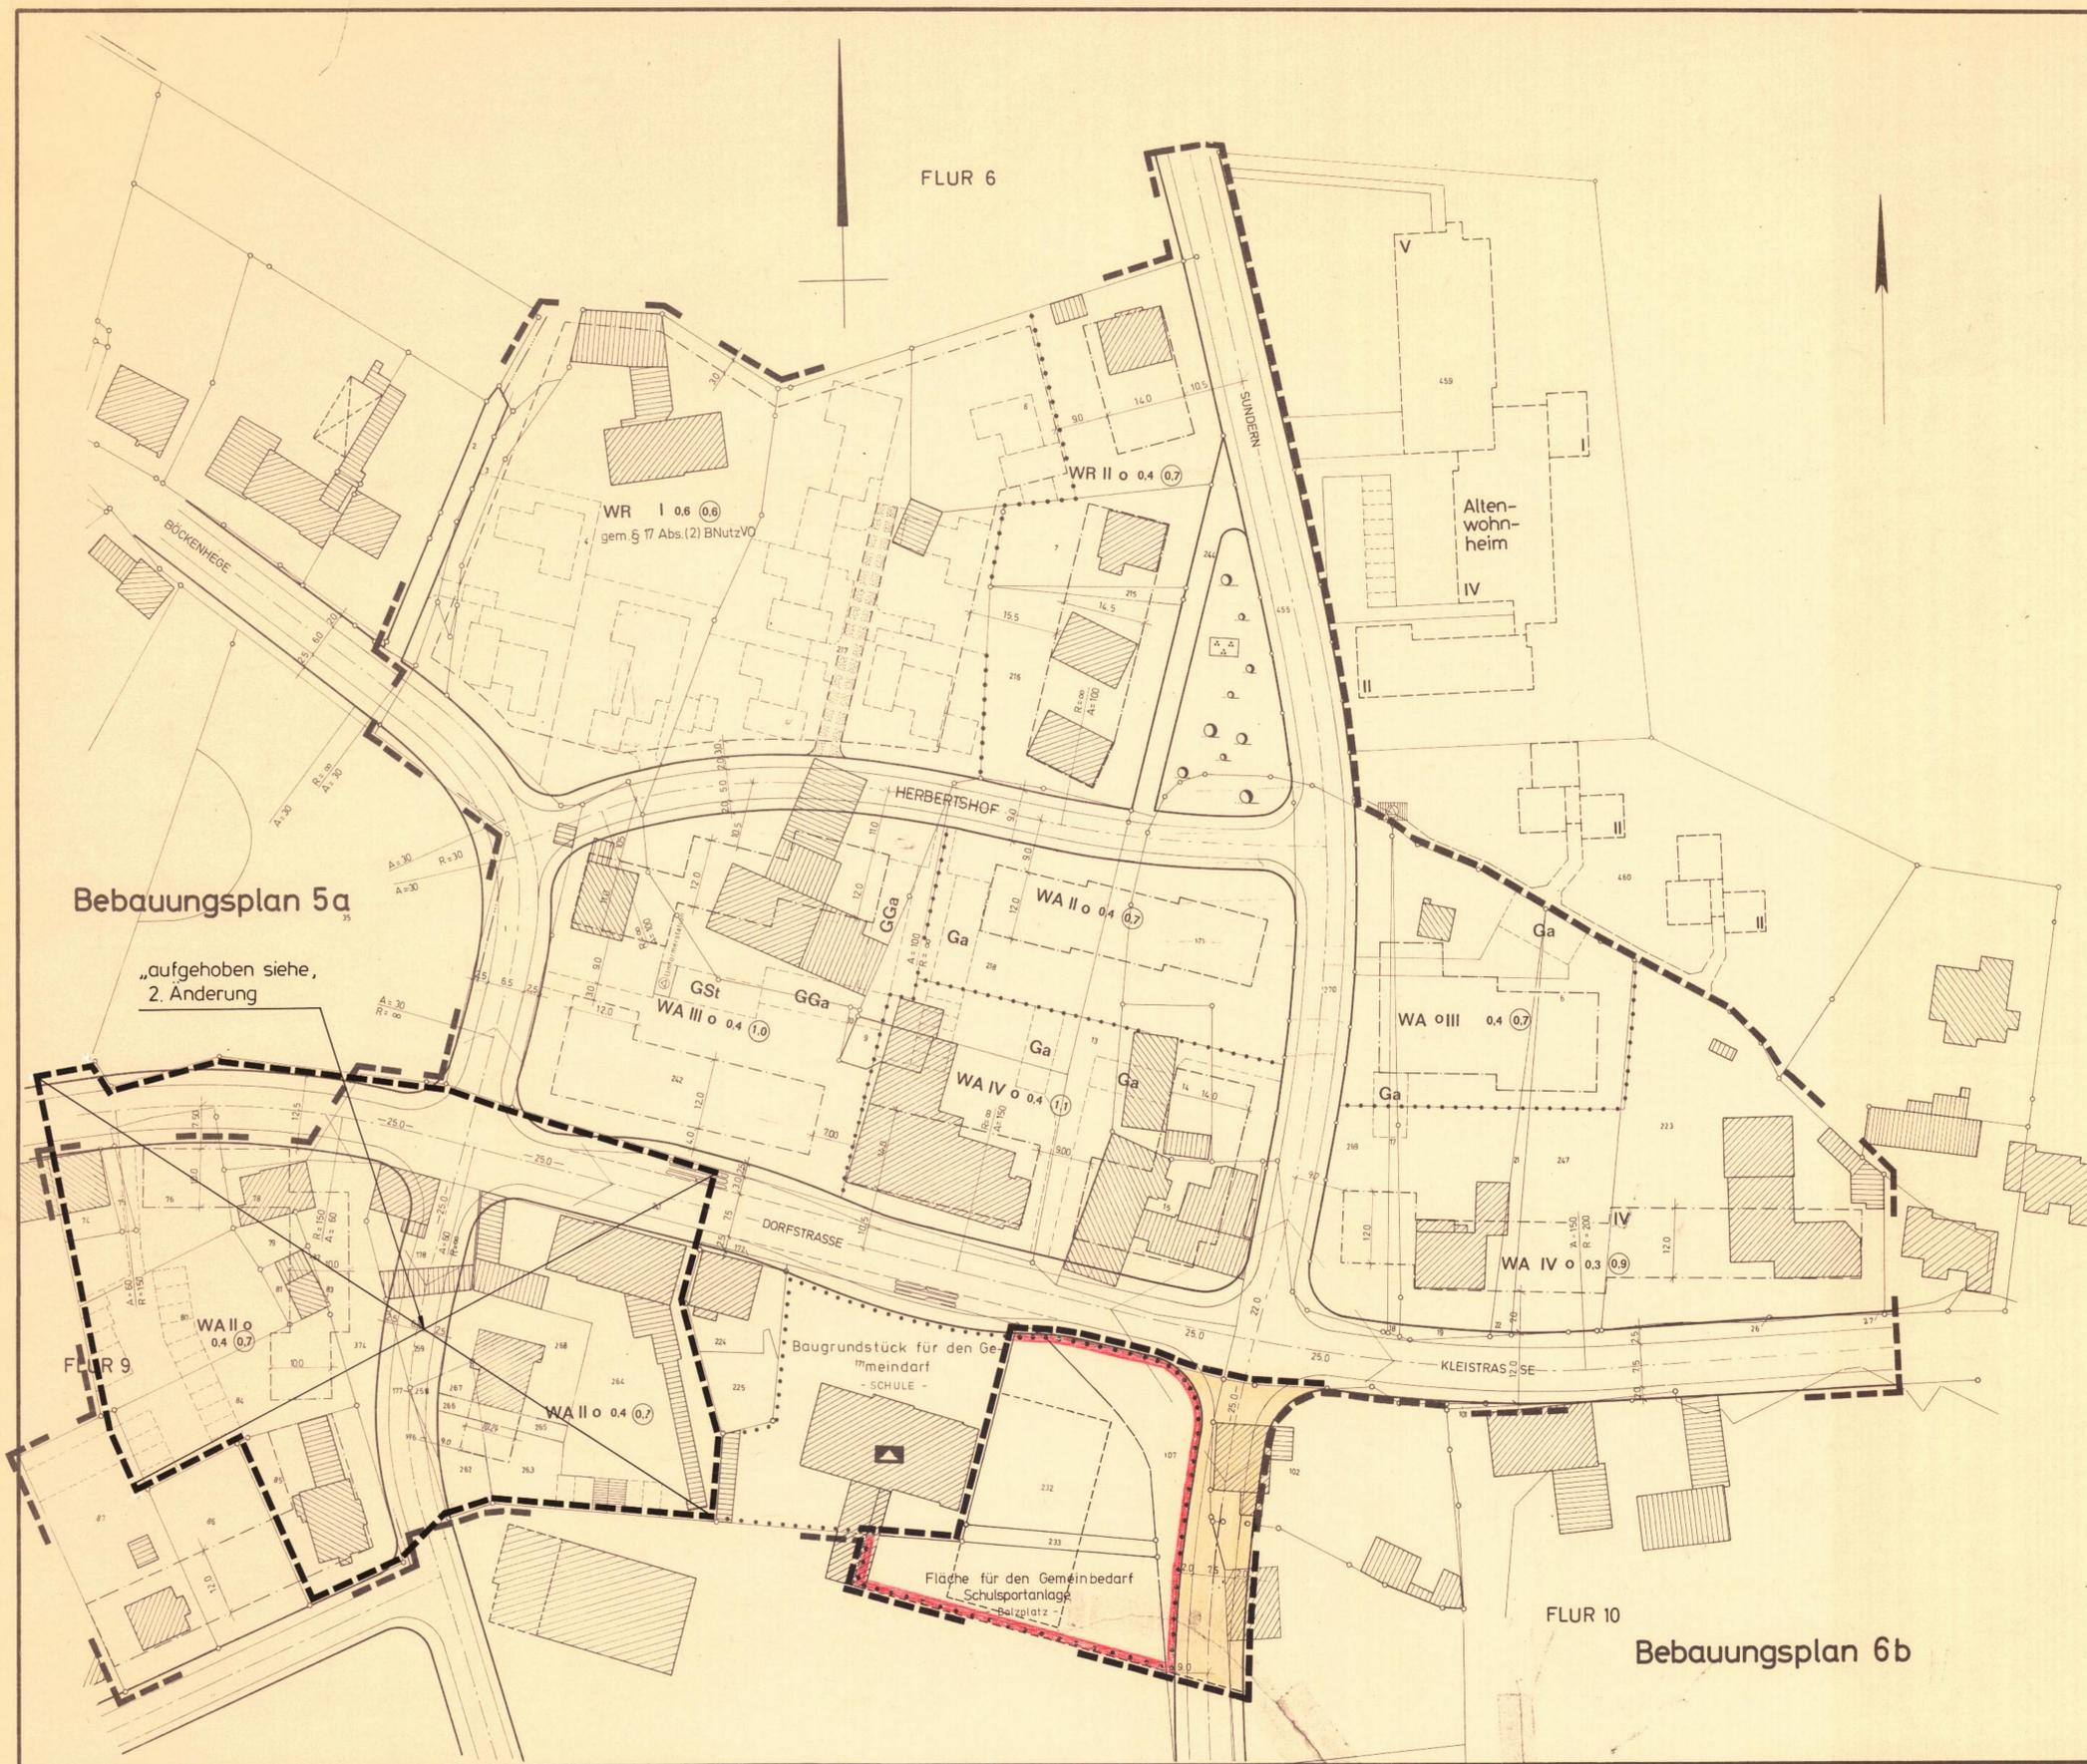

Für den Entwurf der 1. Änderung
Hamm, 24. 2. 1977
Stadtbaurat
Stadtbaurat

Der rechtsverbindliche Bebauungsplan Nr 07 055 und der Entwurf der 1. Änderung mit Begründung haben gemäß § 2a(6) BBAUG in der Zeit vom 26.8.1977 bis einschließlich 26.9.1977 offen ausliegen.
Hamm, den 4. 10. 1977
Der Oberstadtdirektor
Im Auftrage
Stadtbaurat

Die 1. Änderung des Bebauungsplanes Nr 07 055 ist gemäß § 11 mit § 2 (7) BBAUG mit Verfertigung vom 17.01.1980 genehmigt worden.
Arnsberg, den 30. 1. 1980
Der Regierungspräsident
Im Auftrage
Landrat

Die Planunterlagen entsprechen den Anforderungen des § 1 der Planzeicherverordnung vom 19. 1. 1965. Die Festlegung der stadtbaulichen Planung ist genehmigt.
Hamm, 24. 2. 1977
Stadtdirektor

Der Rat der Stadt Hamm hat am 5. 7. 1977 die öffentliche Auslegung gemäß § 2a(6) BBAUG der 1. Änderung des Bebauungsplanes Nr 07 055 mit Begründung beschlossen.
Hamm, den 10. 7. 1977
Der Oberstadtdirektor
Im Auftrage
Stadtbaurat

Der Rat der Stadt Hamm hat gemäß § 10 BBAUG i. V. mit § 2 (6) BBAUG die 1. Änderung des Bebauungsplanes Nr 07 055 einschließlich der in rot eingetragenen Änderungen am 1. 3. 1978 als Satzung beschlossen.
Hamm, den 7. 3. 1978
Der Oberstadtdirektor
Im Auftrage
Stadtbaurat

Die Genehmigung und Auslegung der 1. Änderung des Bebauungsplanes Nr 07 055 ist gemäß § 12 BBAUG am 6. 3. 1980 öffentlich bekanntgemacht worden.
Hamm, den 7. 3. 1980
Der Oberstadtdirektor
Im Auftrage
Stadtbaurat

STADT H E E S S E N
1. Änderung u. Erweiterung
FLUR 9/10
M. 1:500
07.055
BEBAUUNGSPLAN 32