


BEBAUUNGSPLAN NR. 2 02.058

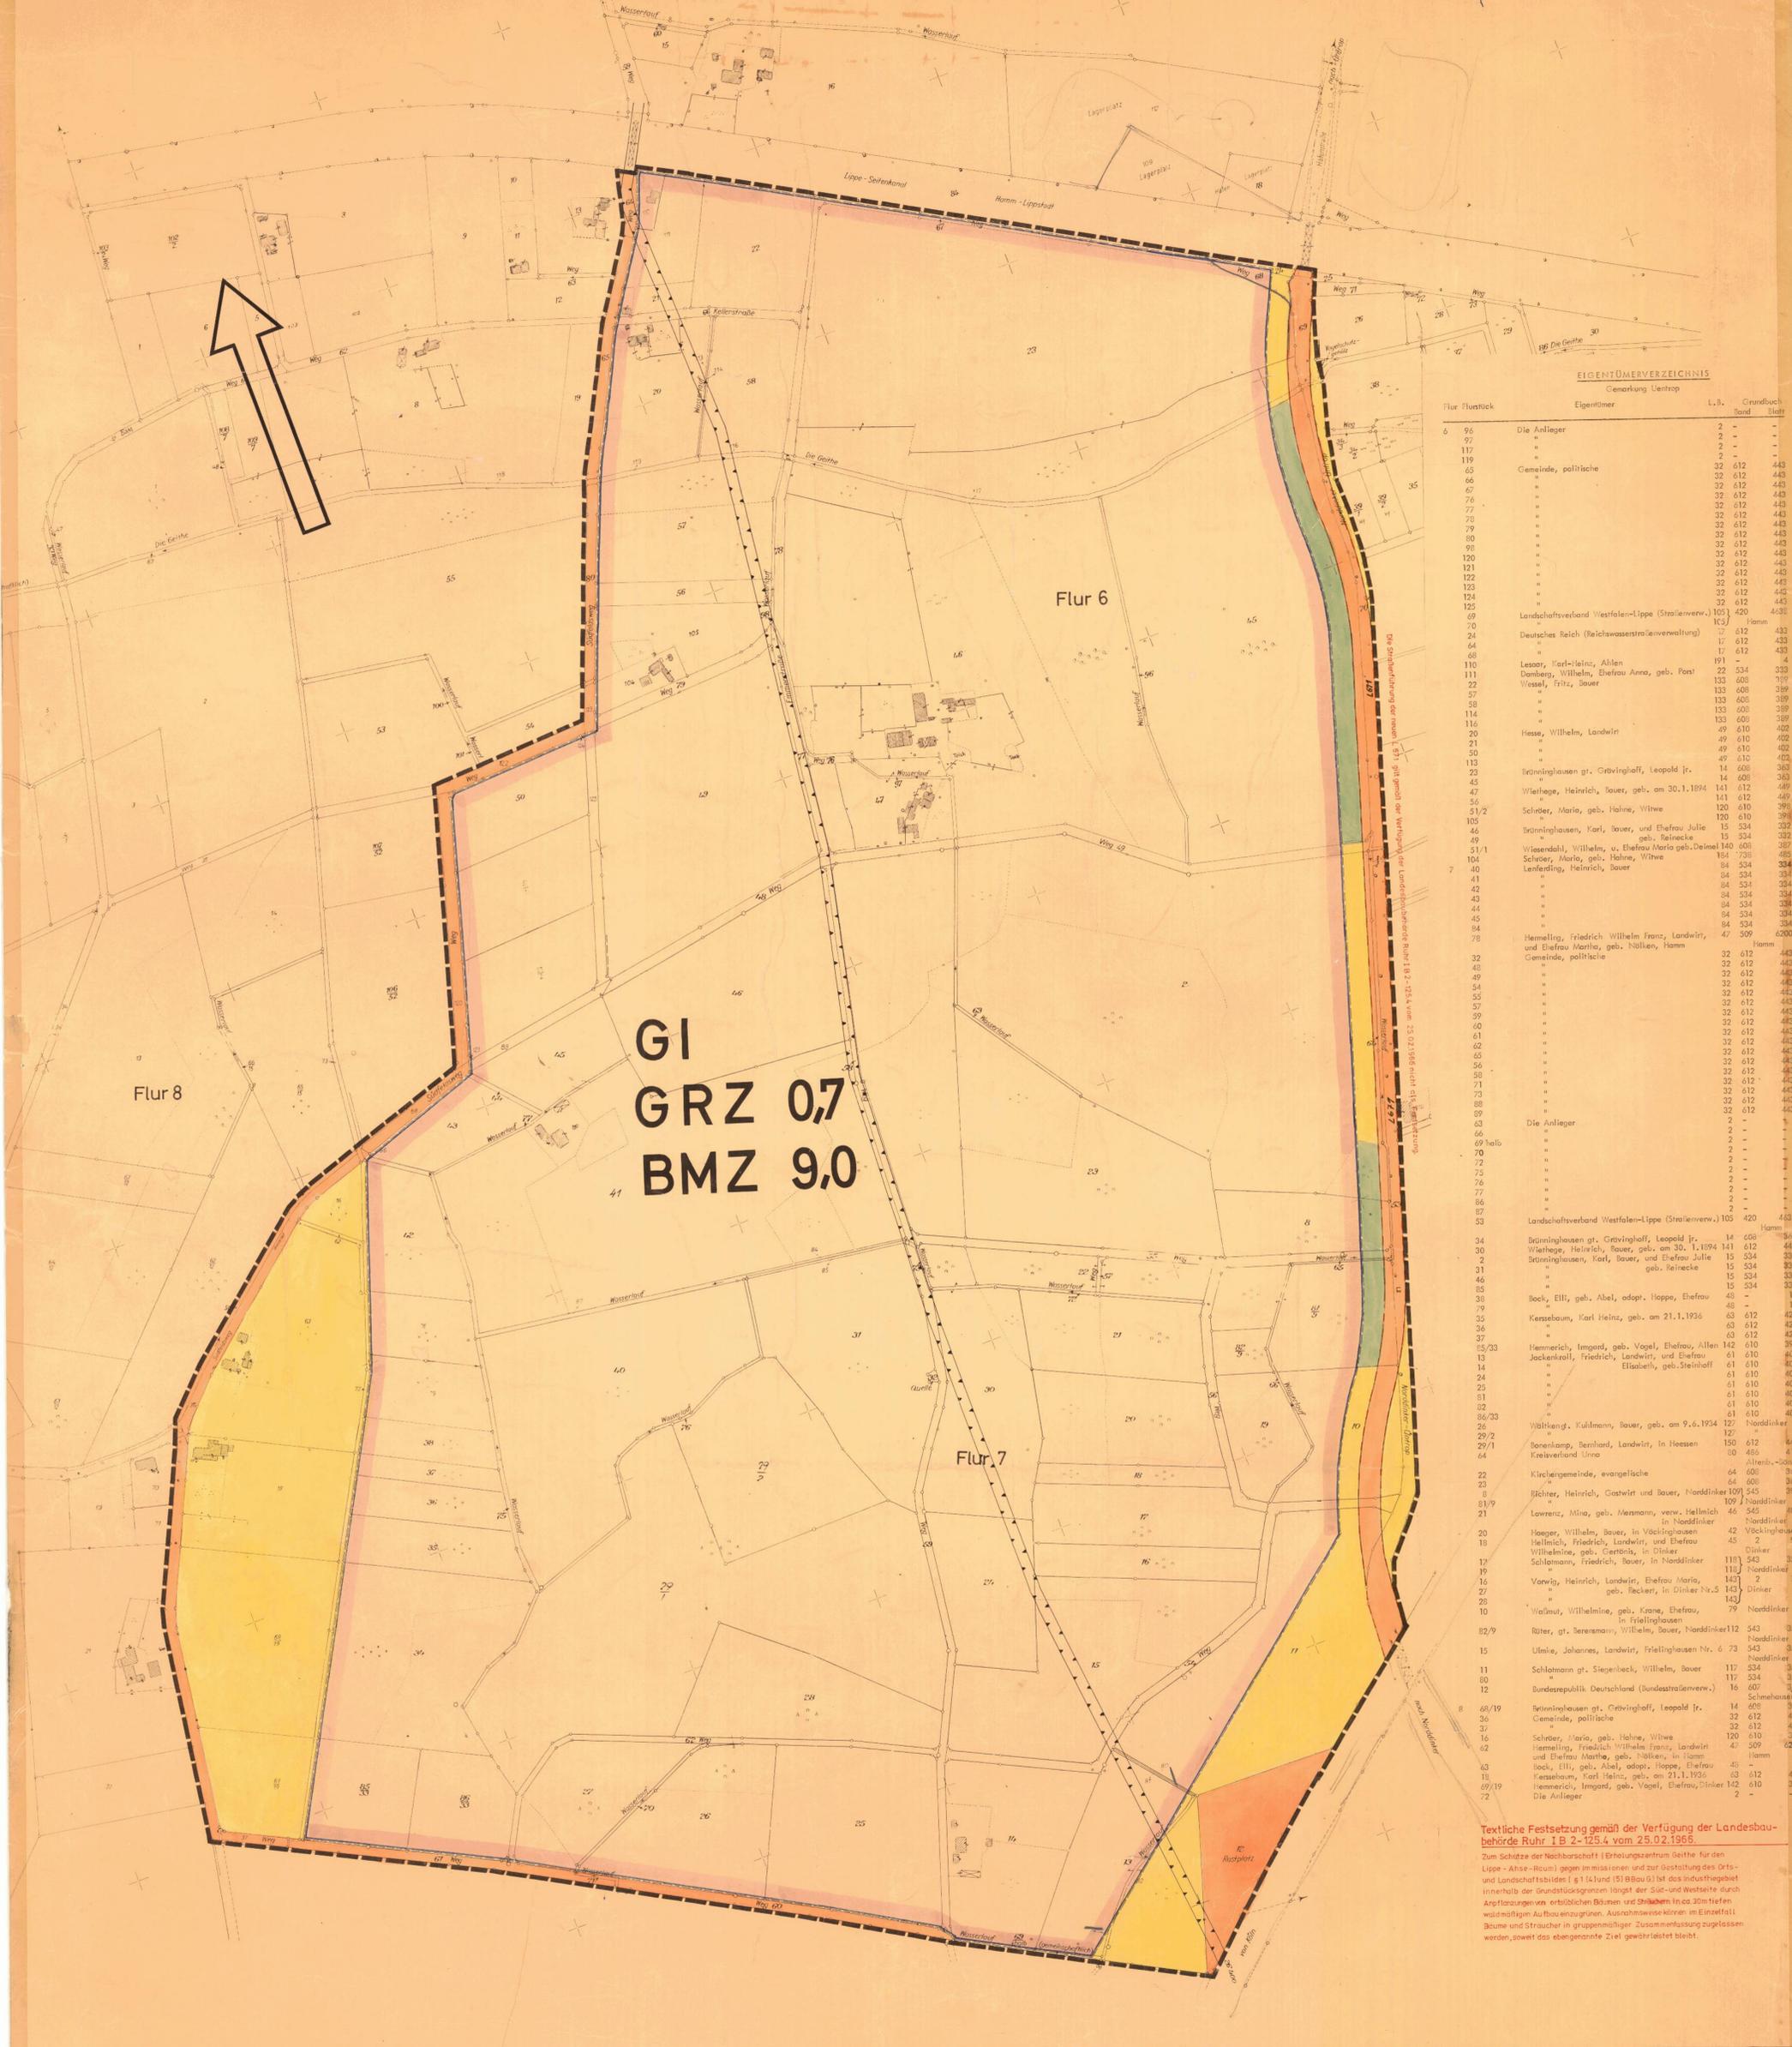

GI
GRZ 0,7
BMZ 9,0

EIGENTUMVERZEICHNISS			
Gemarkung Uentrop			
Flur	Flurstück	Eigentümer	L. R. Grundbuch Blatt
6	96	Die Anlieger	2 - -
	97	"	2 - -
	117	"	2 - -
	119	"	2 - -
	65	Gemeinde, politische	32 612 443
	66	"	32 612 443
	67	"	32 612 443
	76	"	32 612 443
	77	"	32 612 443
	78	"	32 612 443
	79	"	32 612 443
	80	"	32 612 443
	98	"	32 612 443
	120	"	32 612 443
	121	"	32 612 443
	122	"	32 612 443
	123	"	32 612 443
	124	"	32 612 443
	125	"	32 612 443
	70	Landschaftsverband Westfalen-Lippe (Strassenverw.)	103 420 443
	71	"	17 612 433
	24	Deutsches Reich (Reichswasserstraßenverwaltung)	17 612 433
	68	"	17 612 433
	110	Lesaar, Karl-Heinz, Ahlen	191 - 4
	111	Damborg, Wilhelm, Ehefrau Anna, geb. Post	22 534 333
	22	Wessel, Fritz, Bauer	133 608 389
	57	"	133 608 389
	114	"	133 608 389
	20	"	133 608 389
	50	"	49 610 402
	113	"	49 610 402
	23	"	49 610 402
	45	Brüninghausen gr. Gravinghoff, Leopold jr.	14 608 363
	47	"	14 608 363
	48	Wiethege, Heinrich, Bauer, geb. am 30.1.1894	141 612 449
	56	"	141 612 449
	51/2	Schäfer, Maria, geb. Hahne, Witwe	120 610 396
	105	"	120 610 396
	46	Brüninghausen, Karl, Bauer, und Ehefrau Julie geb. Reinecke	15 534 332
	49	"	15 534 332
	51/1	Wiegand, Wilhelm, u. Ehefrau Maria geb. Deimel	140 608 387
	104	Schäfer, Maria, geb. Hahne, Witwe	154 738 485
	40	"	84 534 334
	41	"	84 534 334
	42	"	84 534 334
	43	"	84 534 334
	44	"	84 534 334
	45	"	84 534 334
	84	"	84 534 334
	78	Hemeling, Friedrich Wilhelm Franz, Landwirt, und Ehefrau Martha, geb. Nötken, Hamm	47 509 6200
	32	Gemeinde, politische	32 612 443
	46	"	32 612 443
	49	"	32 612 443
	54	"	32 612 443
	55	"	32 612 443
	57	"	32 612 443
	59	"	32 612 443
	60	"	32 612 443
	61	"	32 612 443
	62	"	32 612 443
	56	"	32 612 443
	58	"	32 612 443
	71	"	32 612 443
	73	"	32 612 443
	88	"	32 612 443
	89	"	32 612 443
	63	Die Anlieger	2 - -
	66	"	2 - -
	69	"	2 - -
	70	"	2 - -
	72	"	2 - -
	75	"	2 - -
	76	"	2 - -
	77	"	2 - -
	86	"	2 - -
	87	"	2 - -
	53	Landschaftsverband Westfalen-Lippe (Strassenverw.)	420 443
	34	Brüninghausen gr. Gravinghoff, Leopold jr.	14 608 363
	30	Wiethege, Heinrich, Bauer, geb. am 30. 1.1894	141 612 449
	2	Brüninghausen, Karl, Bauer, und Ehefrau Julie geb. Reinecke	15 534 332
	46	"	15 534 332
	85	Bock, Eili, geb. Abel, adapt. Hoppe, Ehefrau	48 - 14
	79	"	48 - 14
	35	Kersbaum, Karl Heinz, geb. am 21.1.1936	63 612 424
	36	"	63 612 424
	37	"	63 612 424
	85/33	Hemmerich, Imgard, geb. Vogel, Ehefrau, Ailen	142 610 394
	14	Jackenzoll, Friedrich, Landwirt, und Ehefrau Elisabeth, geb. Steinhoff	61 610 403
	24	"	61 610 403
	25	"	61 610 403
	81	"	61 610 403
	82	"	61 610 403
	86/33	Wiltberg, Kuhlmann, Bauer, geb. am 9.6.1934	127 610 394
	26	"	127 610 394
	29/2	Bonenlamp, Bernhard, Landwirt, in Heessen	150 612 843
	64	Kreisverband Unna	80 485 417
	22	Kirchengemeinde, evangelische	64 608 366
	23	"	64 608 366
	8	Bücher, Heinrich, Gastwirt und Bauer, Norddinker	109 545 392
	21	Lawrenz, Mina, geb. Messmann, verw. Hellwich	46 545 400
	20	Hooper, Wilhelm, Bauer, in Norddinker	42 610 394
	18	Hellwich, Friedrich, Landwirt, und Ehefrau	45 2 91
	17	Wilhelmine, geb. Gerthuis, in Dinker	111 543 382
	19	Schlamm, Friedrich, Bauer, in Norddinker	113 610 394
	16	Vorwig, Heinrich, Landwirt, Ehefrau Maria, geb. Reckert, in Dinker Nr.5	143 2 74
	27	"	143 2 74
	10	Walms, Wilhelmine, geb. Krane, Ehefrau, in Friedinghausen	79 610 394
	82/9	Räter, gr. Serenmann, Wilhelm, Bauer, Norddinker	112 543 380
	15	Ulmke, Johannes, Landwirt, Friedinghausen Nr. 6	73 543 357
	11	Schlamm, gr. Stiegenbeck, Wilhelm, Bauer	117 534 356
	80	"	117 534 356
	12	Bundesrepublik Deutschland (Bundesstrassenverw.)	16 607 303
	68/19	Brüninghausen gr. Gravinghoff, Leopold jr.	14 608 363
	37	Schäfer, Maria, geb. Hahne, Witwe	120 610 396
	42	Hemeling, Friedrich Wilhelm Franz, Landwirt und Ehefrau Martha, geb. Nötken, in Hamm	47 509 6200
	63	lock, Eili, geb. Abel, adapt. Hoppe, Ehefrau	48 14
	13	Kersbaum, Karl Heinz, geb. am 21.1.1936	63 612 424
	69/19	Hemmerich, Imgard, geb. Vogel, Ehefrau, Dinker	142 610 394
	72	Die Anlieger	2 - -

Textliche Festsetzung gemäß der Verfügung der Landesbau-
behörde Ruhr I B 2-125,4 vom 25.02.1966.

Zum Schutze der Nachbarschaft (Erholungszentrum Getthe für den
Lippe-Ahse-Raum) gegen Immissionen und zur Gestaltung des Orts-
und Landschaftsbildes (§ 1 (4) und (5) BBauG) ist das Industriegebiet
innerhalb der Grundstücksgrößen längs der Süd- und Westseite durch
Anpflanzungen erheblicher Bäume und Sträucher in ca. 30m tiefen
waldmäßigen Aufbau einzugraben. Ausnahmsweise können im Einzelfall
Bäume und Sträucher in gruppenmäßiger Zusammenfassung zugelassen
werden, soweit das eben genannte Ziel gewährleistet bleibt.

LANDKREIS UNNA
AMT RHYERN
GEMEINDE UENTROP

BEBAUUNGSPLAN NR. 2
02.058
bestehend aus 1 Blatt
Maßstab: 1:2000
1. Ausfertigung

FESTSETZUNGEN		Art der baulichen Nutzung		Maß der baulichen Nutzung		Flächen	
Grenzen		GI Industriegebiet (§ 9 Bau NVO)		GRZ 0,7 Grundflächenzahl (§§ 16 und 17 Bau NVO)		Straßenverkehrsflächen (§ 9 Abs. 1 Nr. 3 BBauG)	
Grenze des räumlichen Geltungsbereiches des Bebauungsplanes (§ 9 Abs. 5 BBauG)		[Symbol]		BMZ 9,0 Baumassenzahl (§§ 16 und 17 Bau NVO)		Erhalten von Baum- und Strauchgruppen (§ 9 Abs. 1 Nr. 15 und 16 BBauG)	
Baugrenze (§ 9 Abs. 1 Nr. 1 Buchstabe b BBauG und § 22 und 23 Bau NVO)		[Symbol]		[Symbol]		Mit Leitungsrecht (Wasserleitung) belastete Fläche (§ 9 Abs. 1 Nr. 11 BBauG)	
[Symbol]		[Symbol]		[Symbol]		Flächen für die Landwirtschaft (§ 9 Abs. 1 Nr. 10 BBauG)	

NACHRICHTLICHE DARSTELLUNGEN	
[Symbol]	Gebäude vorhanden
[Symbol]	Gemarkungsgrenzen
[Symbol]	Flurgrenzen
[Symbol]	Flurstücksgrenzen vorhanden
[Symbol]	Straßenführung der L 671

Für die Erstellung des Planwerkes: [Signature]

Die Überzeichnung der Bestandspläne mit dem Längenmaßstab und der Oberfläche wird beschriftet. [Signature]

Dieser Planwert gehört zum Beschluß des Rates der Gemeinde vom 20.7.1965 nach welchem der Plan als Sitzung aufgestellt und zu diesem Zweck angefertigt werden soll. [Signature]

Dieser Planwert und die Begründung haben gemäß § 2 (6) des Bundesgesetzes vom 23.6.1960 in der Fassung vom 14.8.1965 bis einschließlich 16.10.1965 in Kraft getreten. [Signature]

Dieser Bebauungsplan gehört zum Beschluß des Rates der Gemeinde vom 22.11.1965, durch den der Plan genehmigt wurde. [Signature]

Dieser Plan ist gemäß § 11 des Bundesgesetzes vom 23.6.1960 in der Fassung vom 14.8.1965 genehmigt worden. [Signature]

Die Genehmigung des Bebauungsplanes und seine Ausfertigung sind gemäß § 12 des Bundesgesetzes vom 23.6.1960 in der Fassung vom 14.8.1965 am 20.1.1966 durch den Landesbau- und Wohnungswesenminister des Landes Nordrhein-Westfalen genehmigt worden. [Signature]

