

Teil von **innogy**

Westnetz GmbH · Goethering 23-29 · 49074 Osnabrück

Stadtverwaltung Ibbenbüren
Postfach 1565
49465 Ibbenbüren

Regionalzentrum Osnabrück

Ihre Zeichen	611 Vo
Ihre Nachricht	09.04.2019
Unsere Zeichen	E-OP-A/dpe/FNP-157/20
Name	Bastian Siebelmeyer
Telefon	05451-58 - 3075
E-Mail	Bastian.siebelmeyer.extern@westnetz.de

Osnabrück, 15. Mai 2020

157. Änderung des Flächennutzungsplanes für die Herausnahme nicht mehr benötigter
Bauflächen
hier: Verlängerung des Zeitraumes für die Beteiligung gemäß § 4 (2) Baugesetzbuch (BauGB)

Sehr geehrte Damen und Herren,

wir bedanken uns für Ihre Mail vom 09.04.2020 und teilen Ihnen mit, dass wir die 157. Änderung des Flächennutzungsplanes hinsichtlich der Versorgungseinrichtungen der SWTE Netz GmbH & Co. KG durchgesehen haben. Gegen diese Verwirklichung bestehen unsererseits keine Bedenken, wenn nachfolgende Anmerkungen Beachtung finden.

Hinsichtlich der im Geltungsbereich verlaufenden Hochspannungsfreileitung werden Sie von unserer Fachabteilung in Dortmund, Organisationseinheit DRW-S-LK eine entsprechende Stellungnahme erhalten.

Hinsichtlich der im Änderungsgebiet vorhandenen HD-Gas -Leitungen haben wir eine Kopie der uns übersandten Unterlagen an unsere Hauptverwaltung in Dortmund, Organisationseinheit ERNN-H-LP, Telefon 0231 4385758, weitergeleitet. Hierzu werden Sie von dort eine entsprechende Stellungnahme erhalten.

Änderungen und Erweiterungen der Versorgungseinrichtungen behalten wir uns unter Hinweis auf die §§ 13, 30, 31 und 32 BauGB vor.


Diese Stellungnahme ergeht im Auftrag der SWTE Netz GmbH & Co. KG als Eigentümerin der Anlage(n).

Freundliche Grüße

Westnetz GmbH

i. A. Siebelmeyer

i. A. Petersen

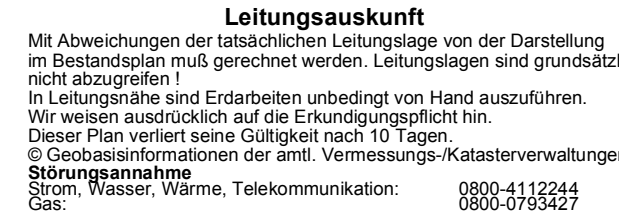



Leitungsauskunft
Dieser Plan verliert seine Gültigkeit nach 10 Tagen.
© Geobasisinformationen der amt. Vermessungs-/Katasterverwaltungen





WESTNETZ Teil von Ineogy RZ-Osnabrück	

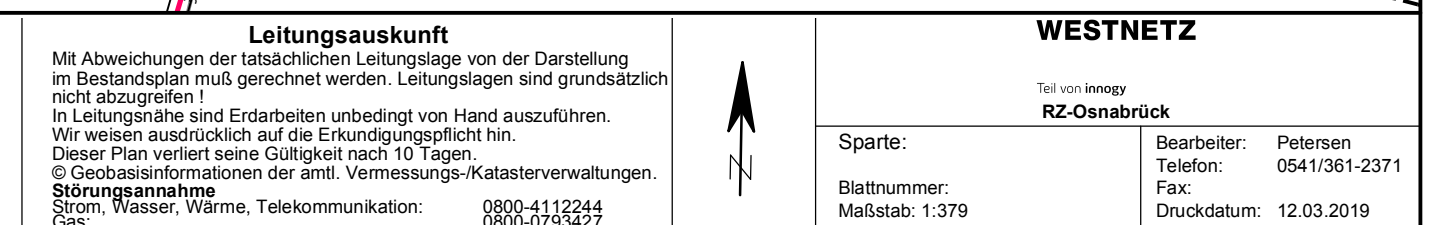

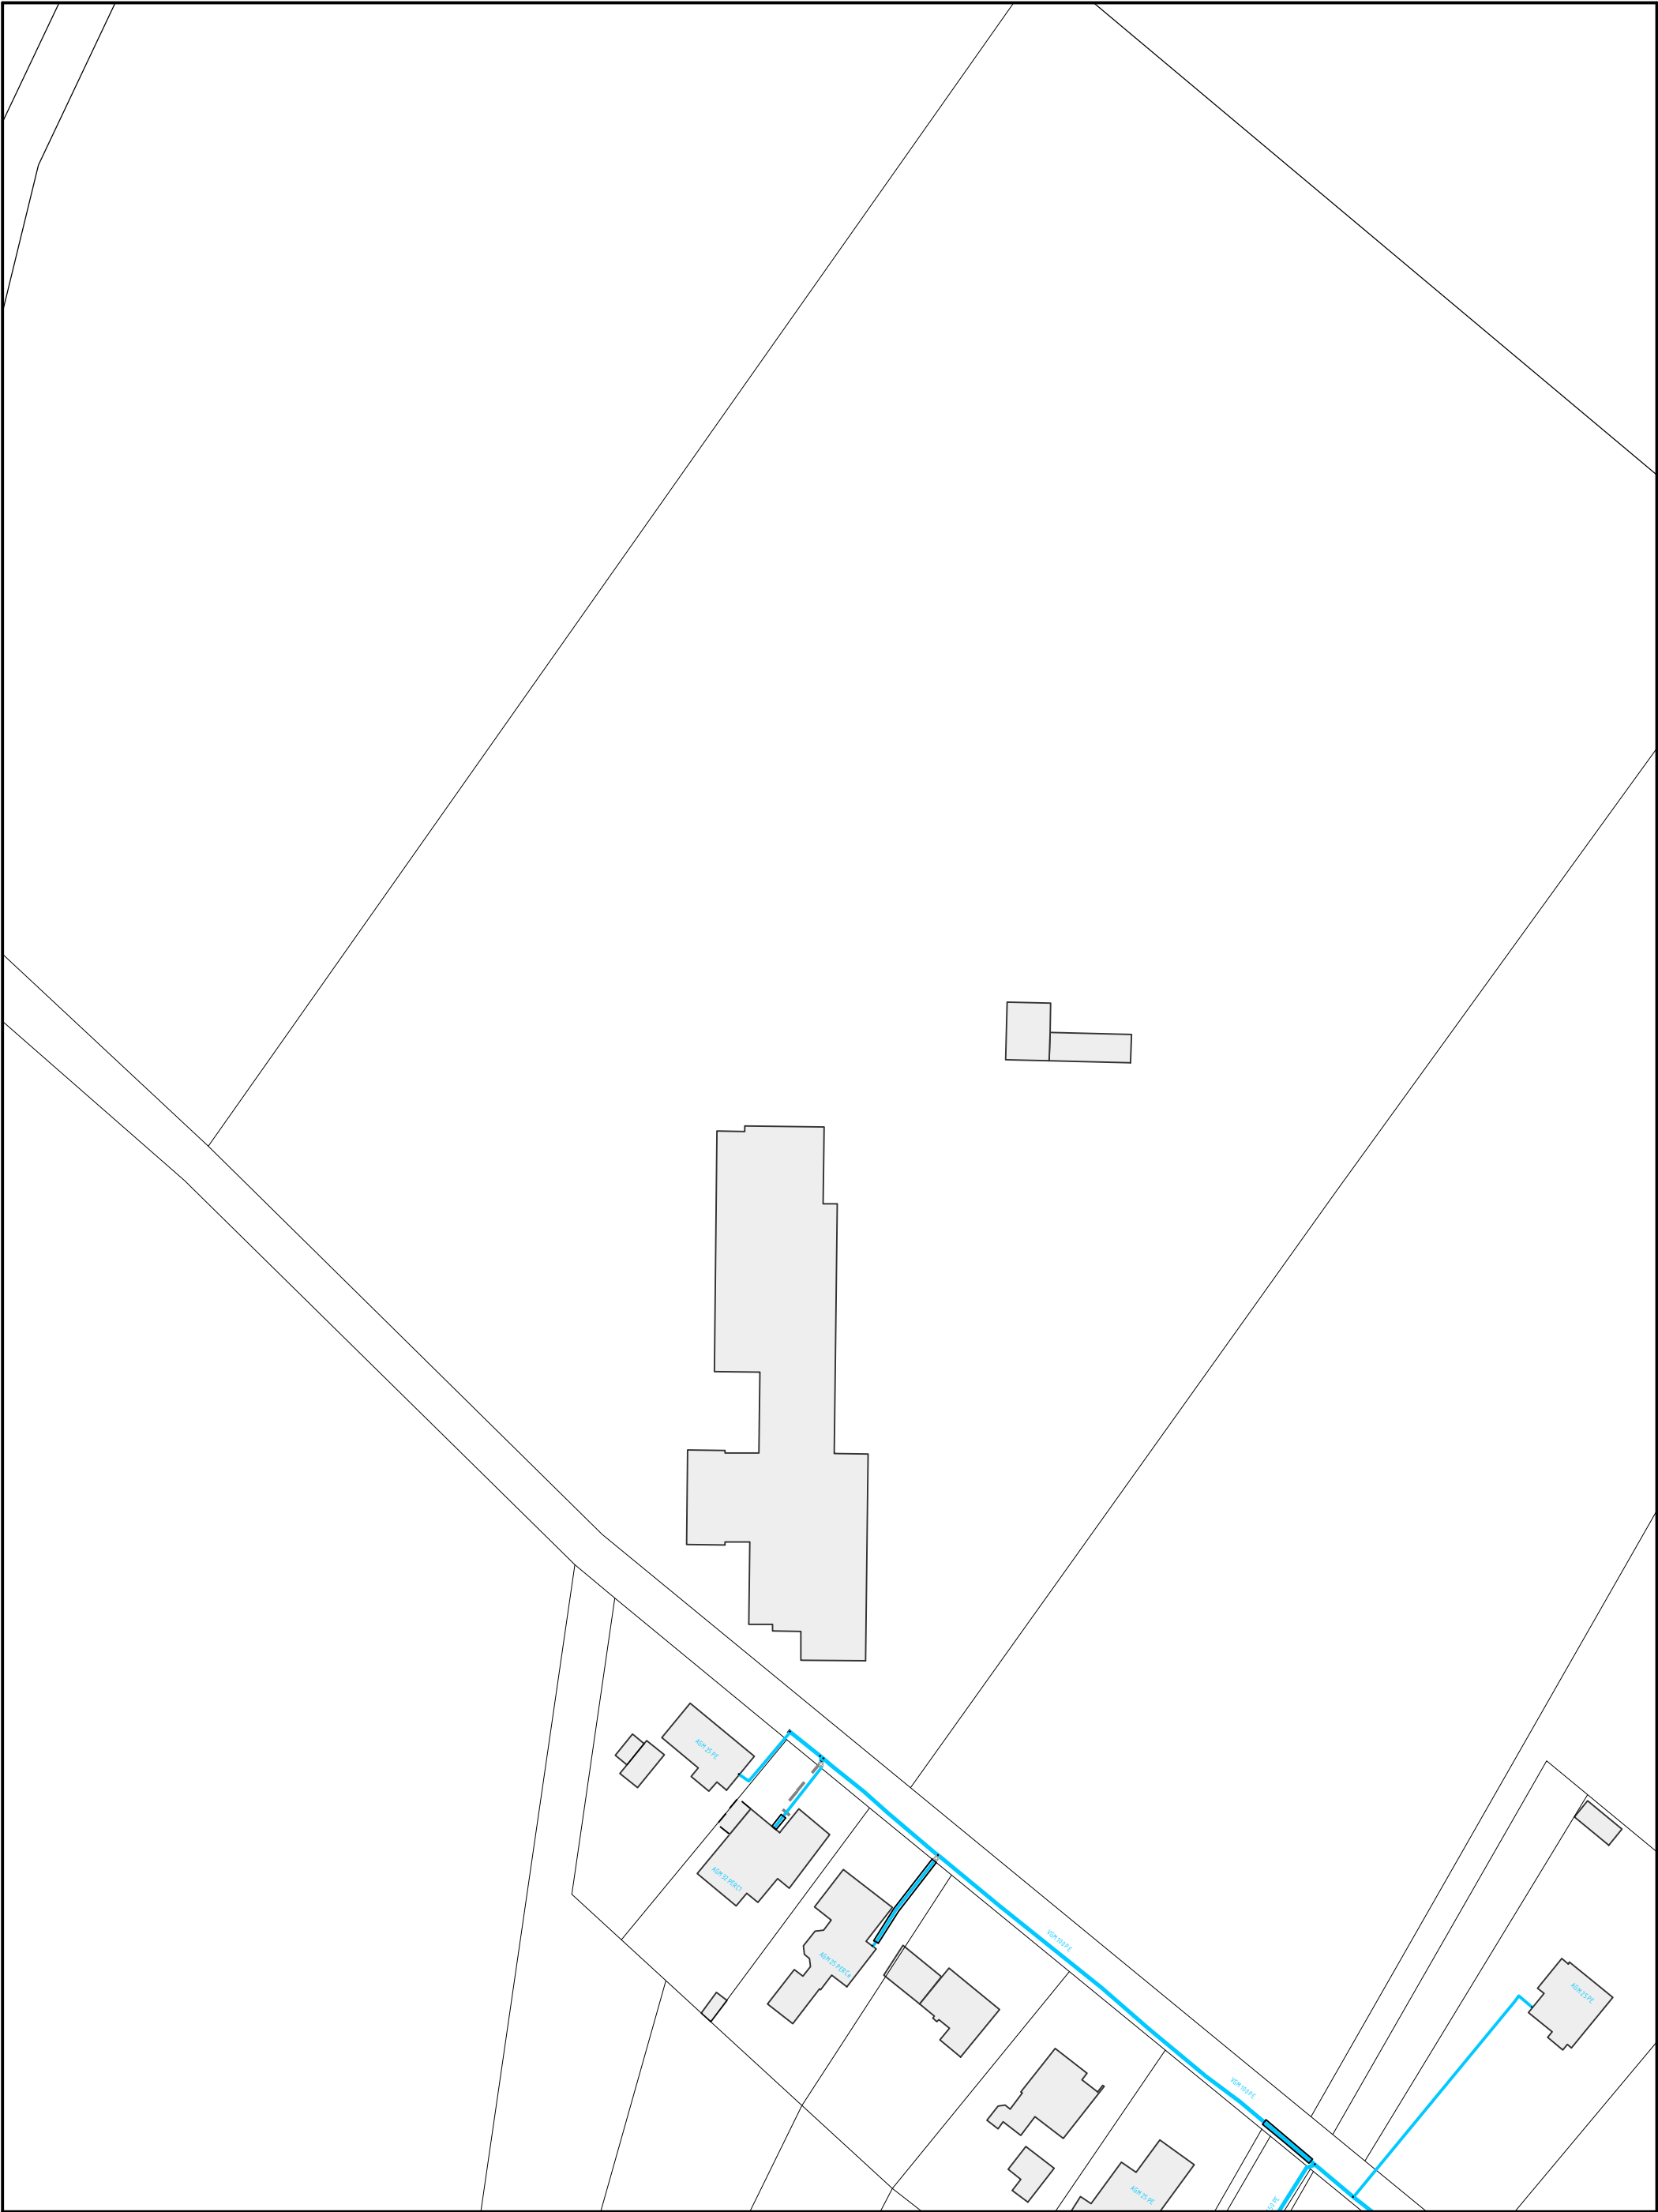

Leitungsauskunft
Mit Abweichungen der tatsächlichen Leitungslage von der Darstellung im Bestandsplan muß gerechnet werden. Leitungslagen sind grundsätzlich nicht abzugreifen !
In Leitungsnähe sind Erdarbeiten unbedingt von Hand auszuführen. Wir weisen ausdrücklich auf die Erkundungspflicht hin. Dieser Plan verliert seine Gültigkeit nach 10 Tagen.
© Geobasisinformationen der amtl. Vermessungs-/Katasterverwaltungen.
Störungsannahme
Strom, Wasser, Wärme, Telekommunikation: 0800-4112244
Gas: 0800-0793427

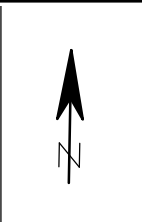

WESTNETZ Teil von innogy RZ-Osnabrück	
Sparte:	Bearbeiter: Petersen
Blattnummer:	Telefon: 0541/316-2371
Maßstab: 1:1.081	Fax: Druckdatum: 27.03.2019




Leitungsauskunft
Mit Abweichungen der tatsächlichen Leitungslage von der Darstellung im Bestandsplan muß gerechnet werden. Leitungslagen sind grundsätzlich nicht abzugreifen!
In Leitungsnähe sind Erdarbeiten unbedingt von Hand auszuführen. Wir weisen ausdrücklich auf die Erkundungspflicht hin. Dieser Plan verliert seine Gültigkeit nach 10 Tagen.
© Geobasisinformationen der amtl. Vermessungs-/Katasterverwaltungen.
Störungsannahme
Strom, Wasser, Wärme, Telekommunikation: 0800-4112244
Gas: 0800-0793427



WESTNETZ
Teil von innogy
RZ-Osnabrück


Sparte:	Bearbeiter: Petersen
Blattnummer:	Telefon: 0541/316-2371
Maßstab: 1:1.308	Fax: Druckdatum: 27.03.2019

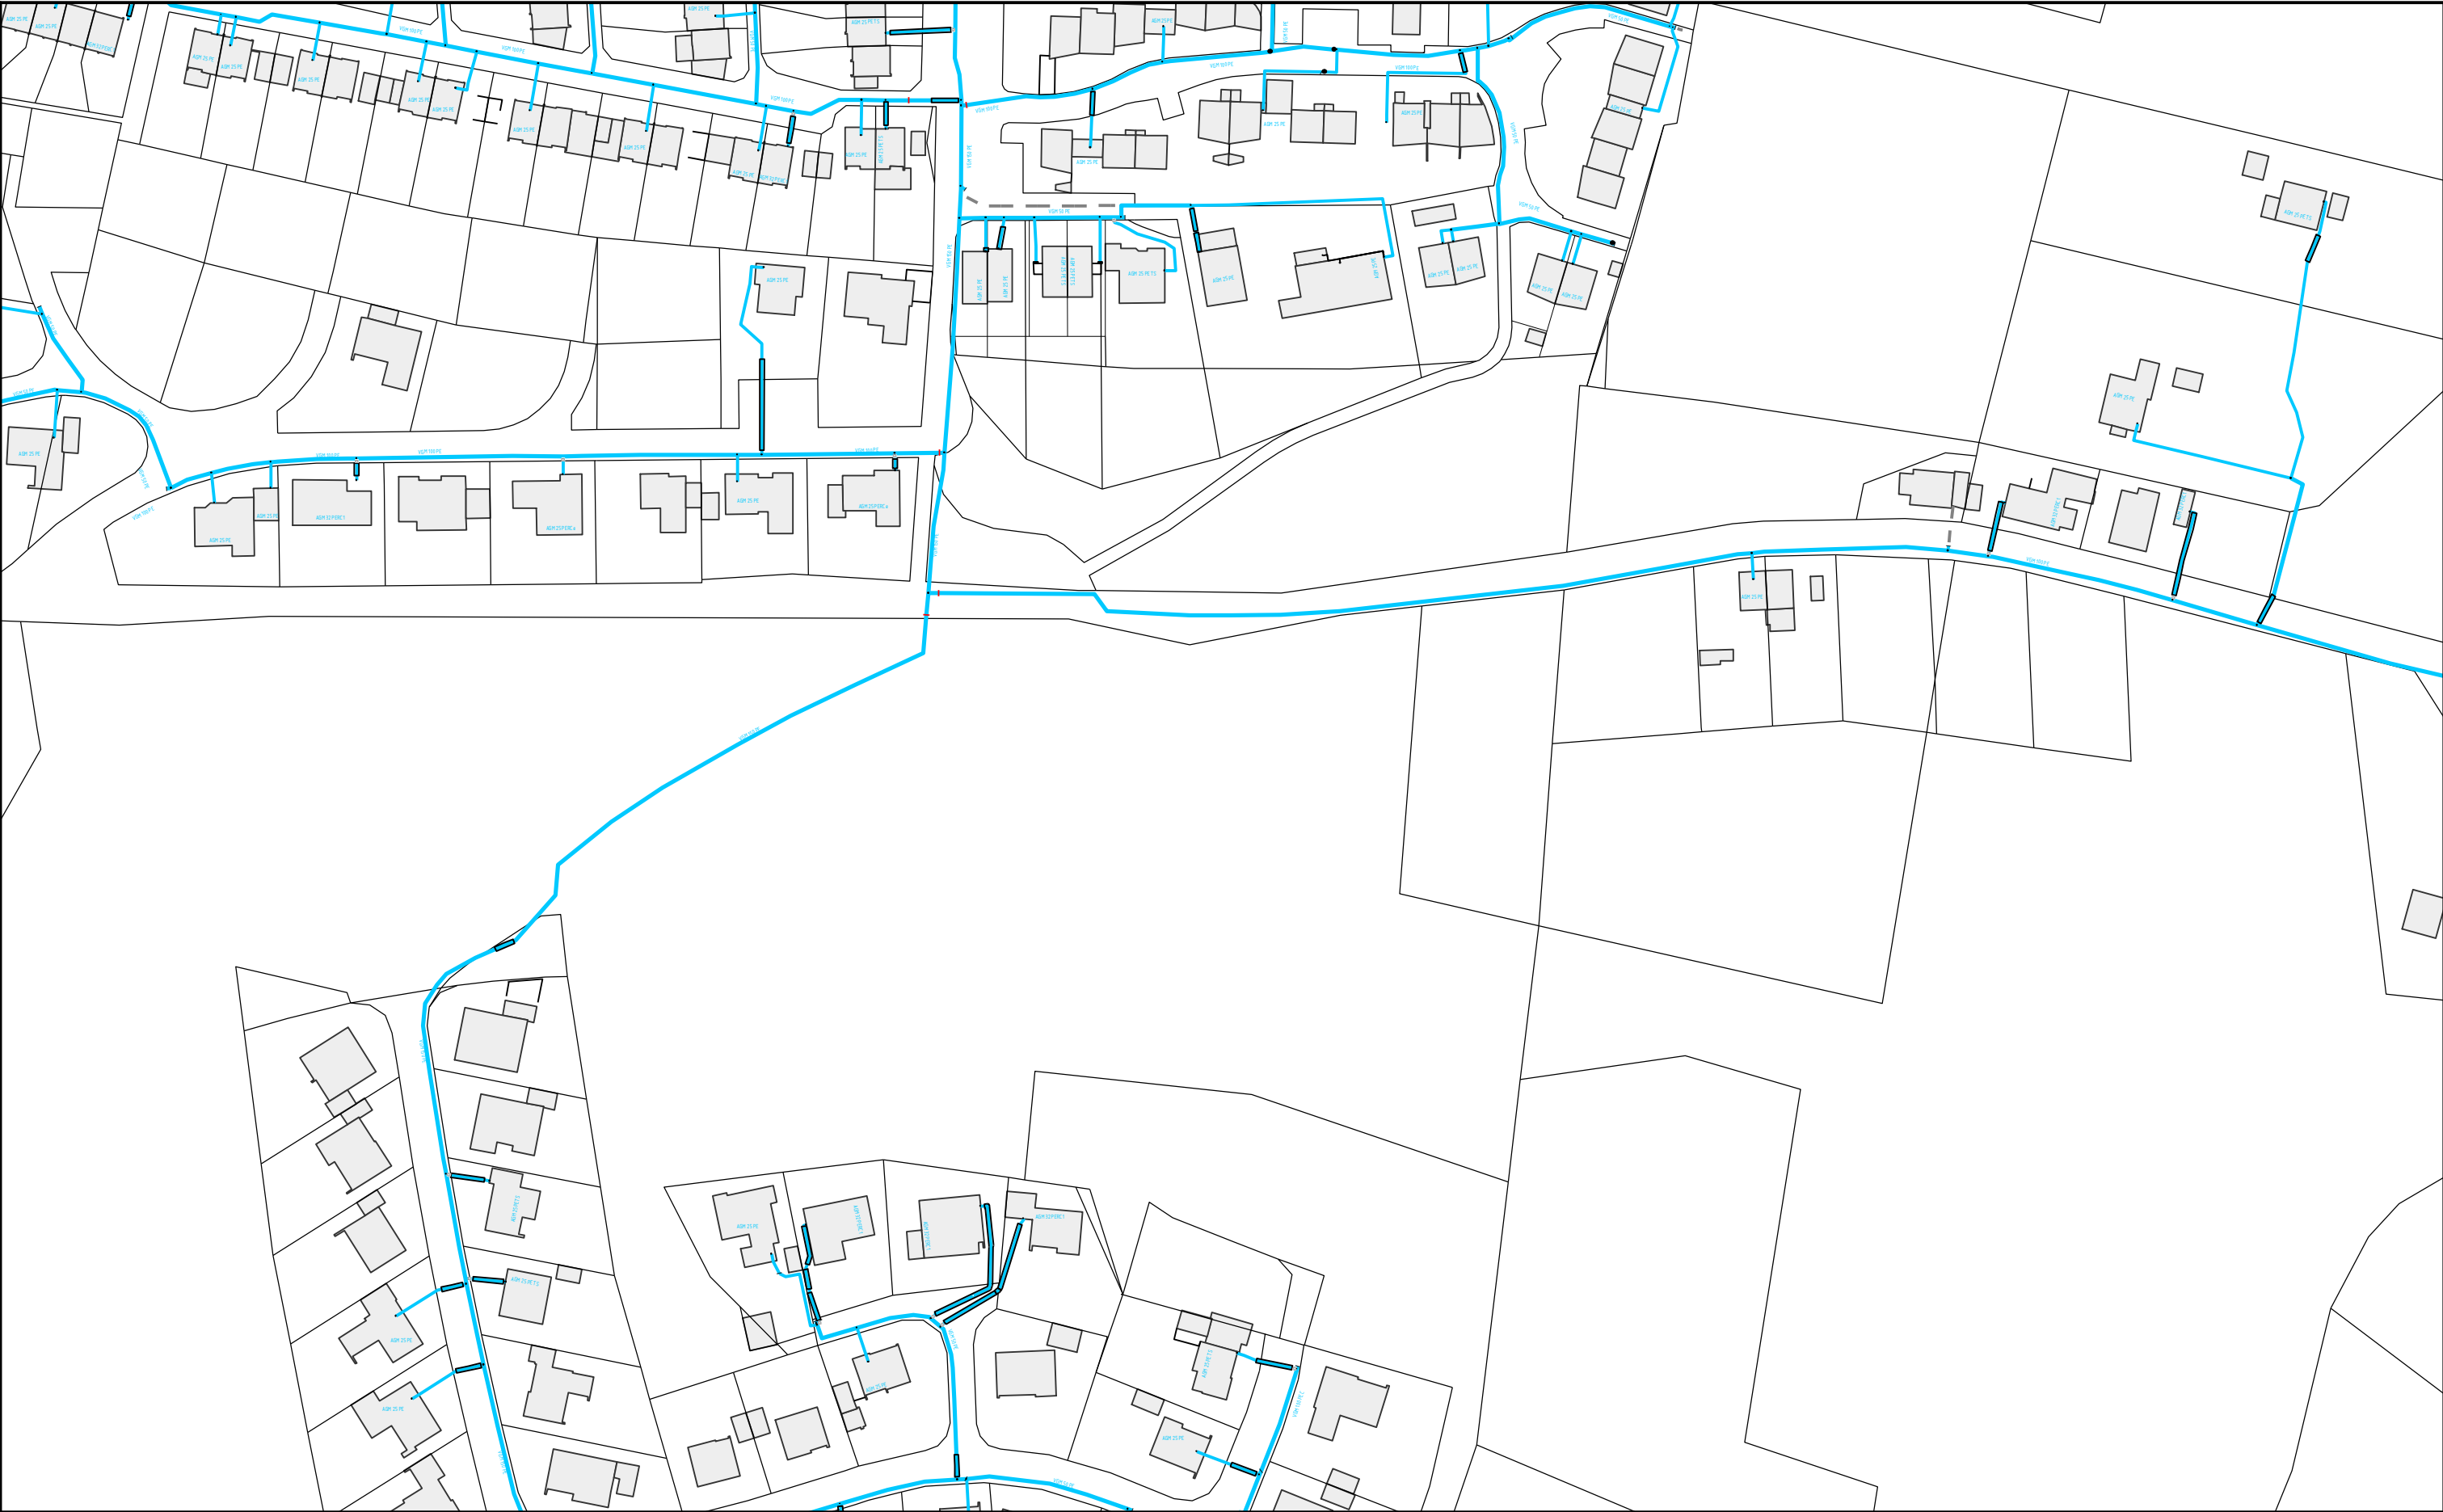

Leitungsauskunft
Mit Abweichungen der tatsächlichen Leitungslage von der Darstellung im Bestandsplan muß gerechnet werden. Leitungslagen sind grundsätzlich nicht abzugreifen!
In Leitungsnähe sind Erdarbeiten unbedingt von Hand auszuführen. Wir weisen ausdrücklich auf die Erkundungspflicht hin. Dieser Plan verliert seine Gültigkeit nach 10 Tagen.
© Geobasisinformationen der amtl. Vermessungs-/Katasterverwaltungen.
Störungsannahme
Strom, Wasser, Wärme, Telekommunikation: 0800-4112244
Gas: 0800-0793427



WESTNETZ	
Teil von innogy	
RZ-Osnabrück	
Sparte:	Bearbeiter: Petersen
Blattnummer:	Telefon: 0541/316-2371
Maßstab: 1:1.385	Fax: Druckdatum: 16.05.2019

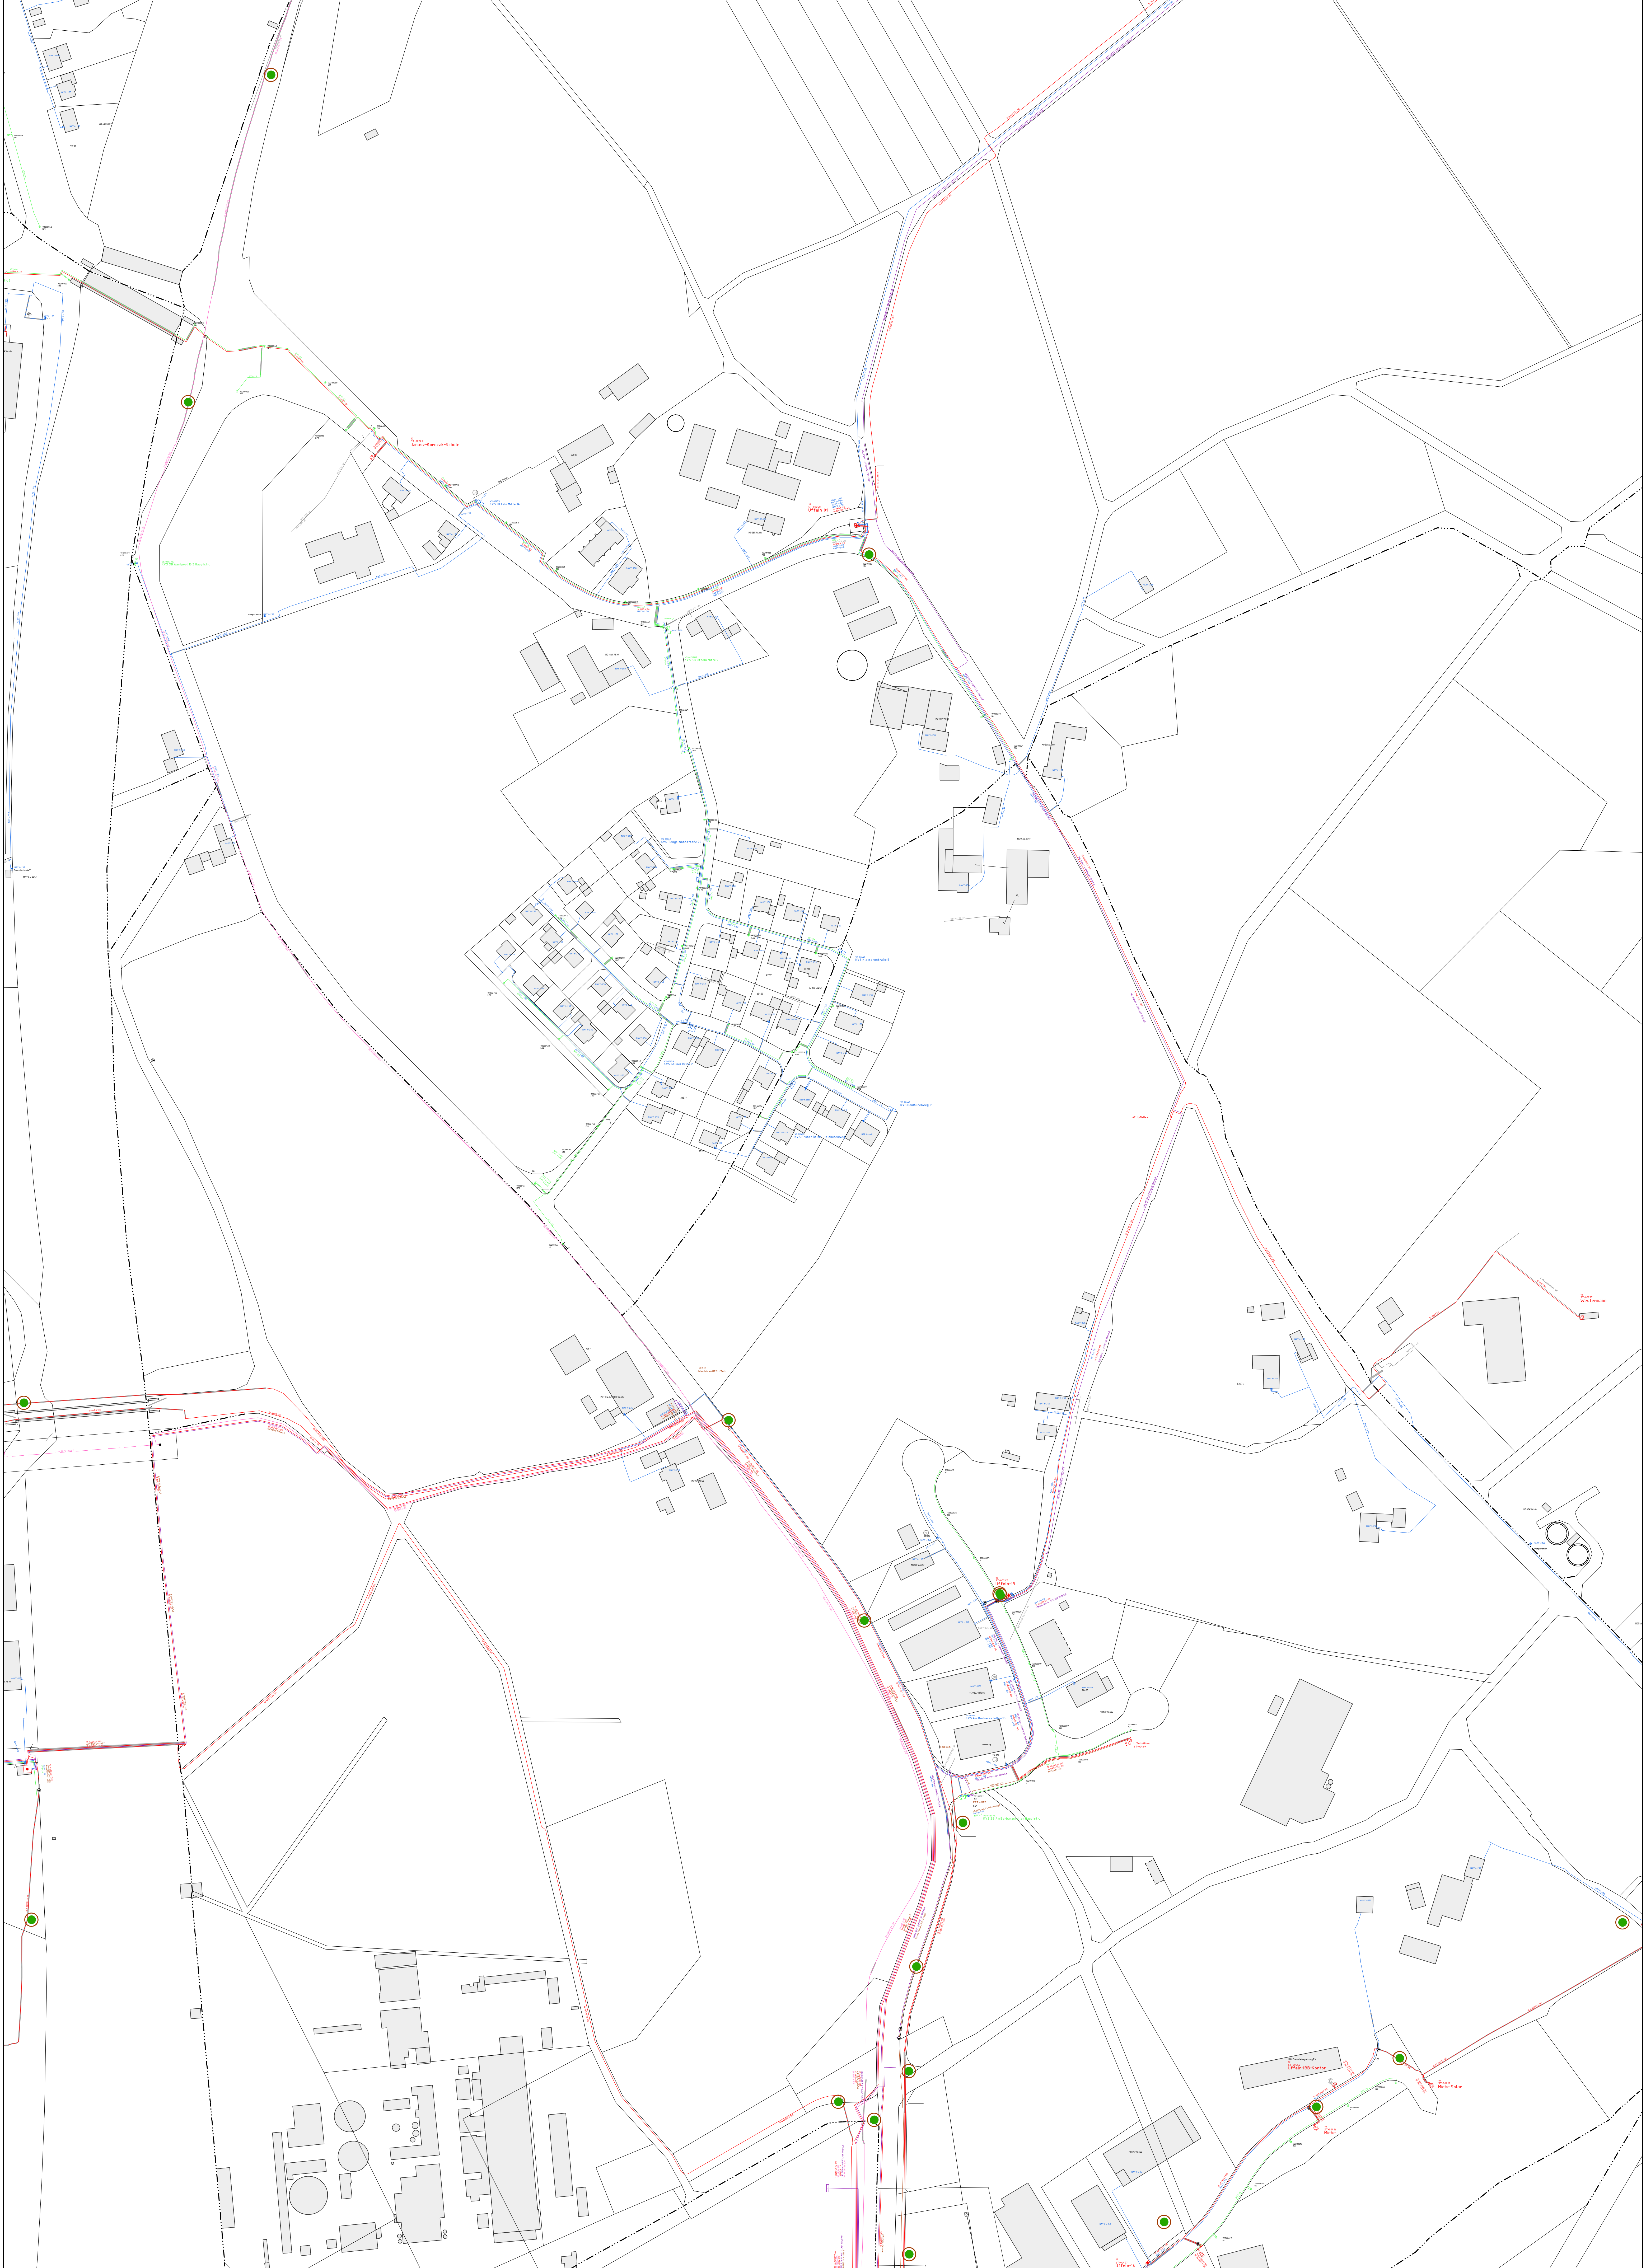


Leitungsauskunft
Mit Abweichungen der tatsächlichen Leitungslage von der Darstellung im Bestandsplan muß gerechnet werden. Leitungslagen sind grundsätzlich nicht abzugreifen!
In Leitungslinien sind Erdburden unbedingt von Hand auszuheben. Wir weisen ausdrücklich auf die Erkundungspflicht hin.
Dieser Plan verliert seine Gültigkeit nach 10 Tagen.
© Geobasisinformationen der amt. Vermessungs-Katasterverwaltungen



Sparte:
Blattnummer:
Maßstab: 1:1.305

WESTNETZ	
Teil von Inergy	
RZ-Osnabrück	
Bearbeiter:	Petersen
Telefon:	0541/361-2371
Fax:	
Druckdatum:	12.03.2019

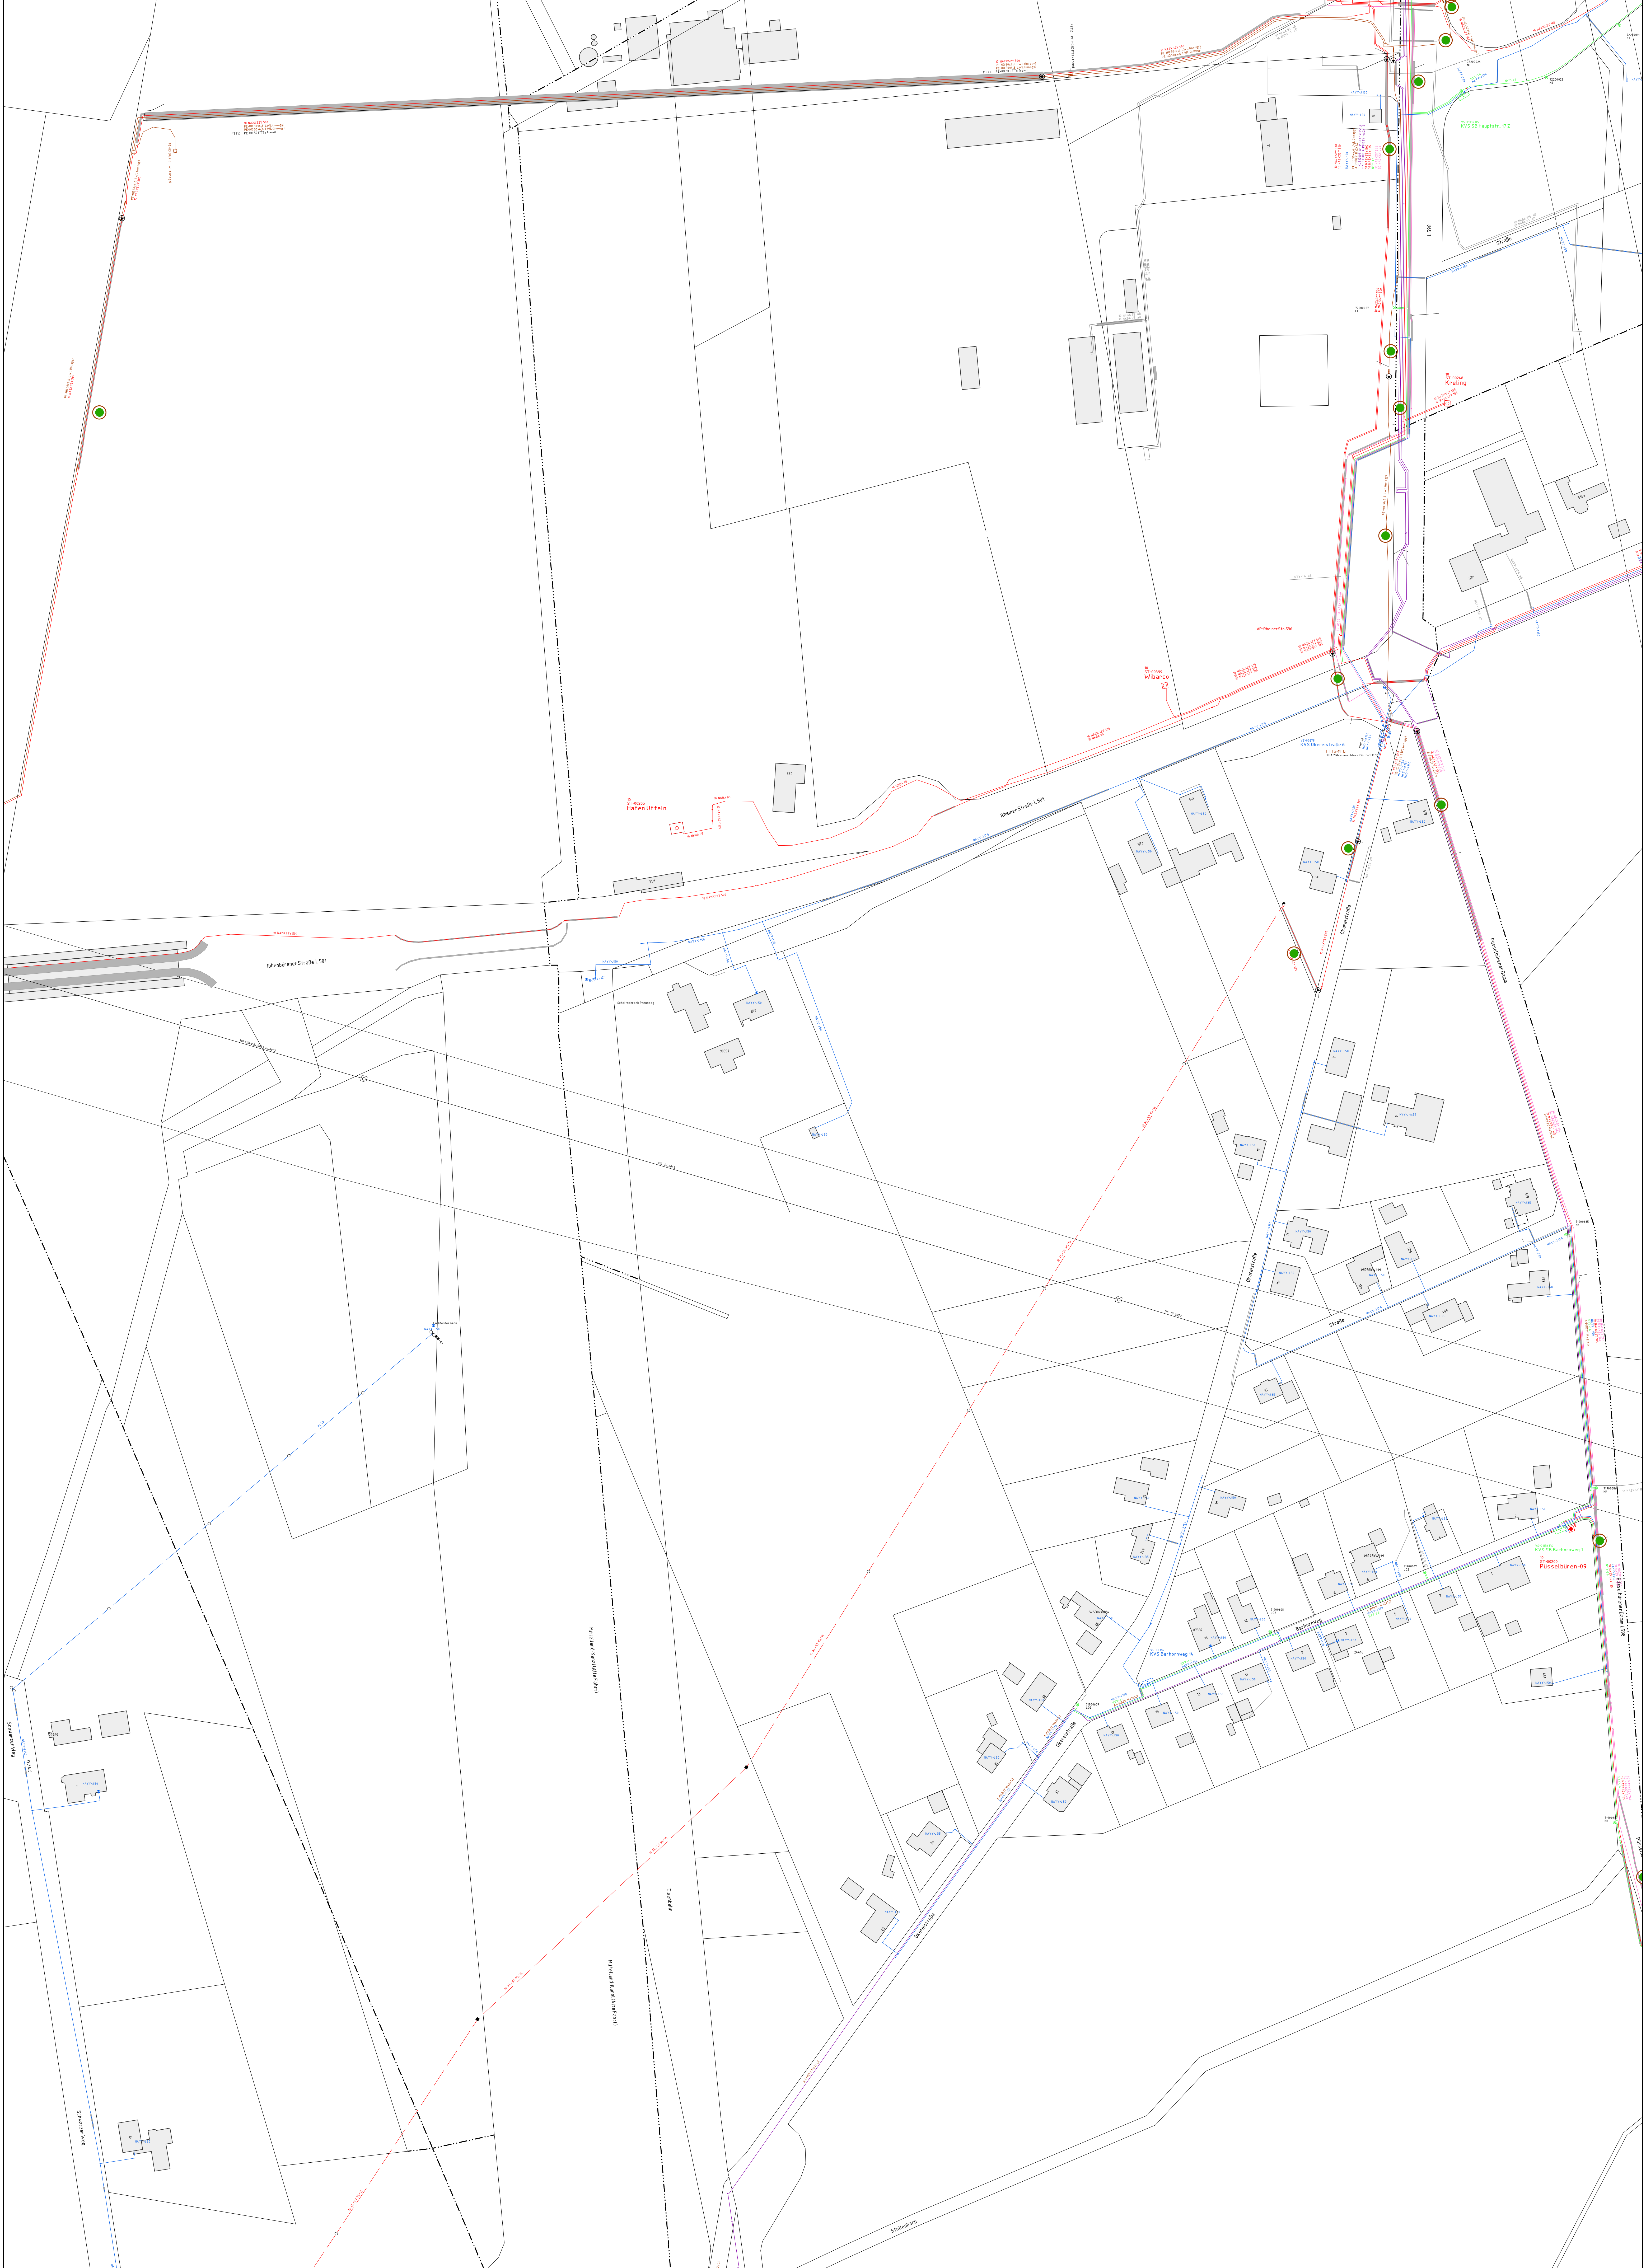

Leitungsauskunft


Dieser Plan verliert seine Gültigkeit nach 10 Tagen.




WESTNETZ Teil von Ineagy RZ-Osnabrück	
Sparte: Blattnummer: Maßstab: 1:893	Bearbeiter: Petersen Telefon: 0541/361-2371 Fax: Druckdatum: 12.03.2019

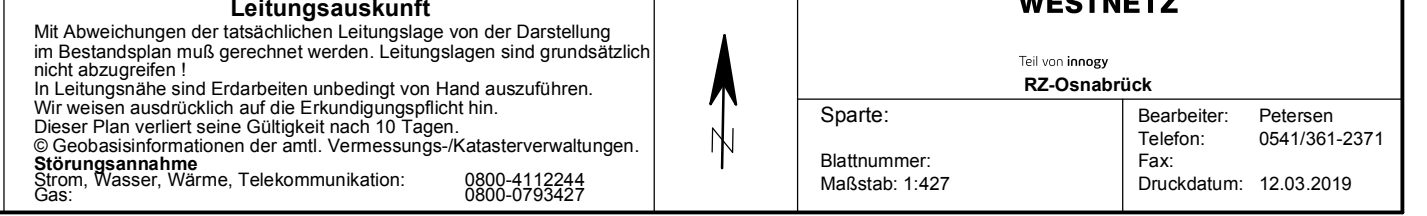

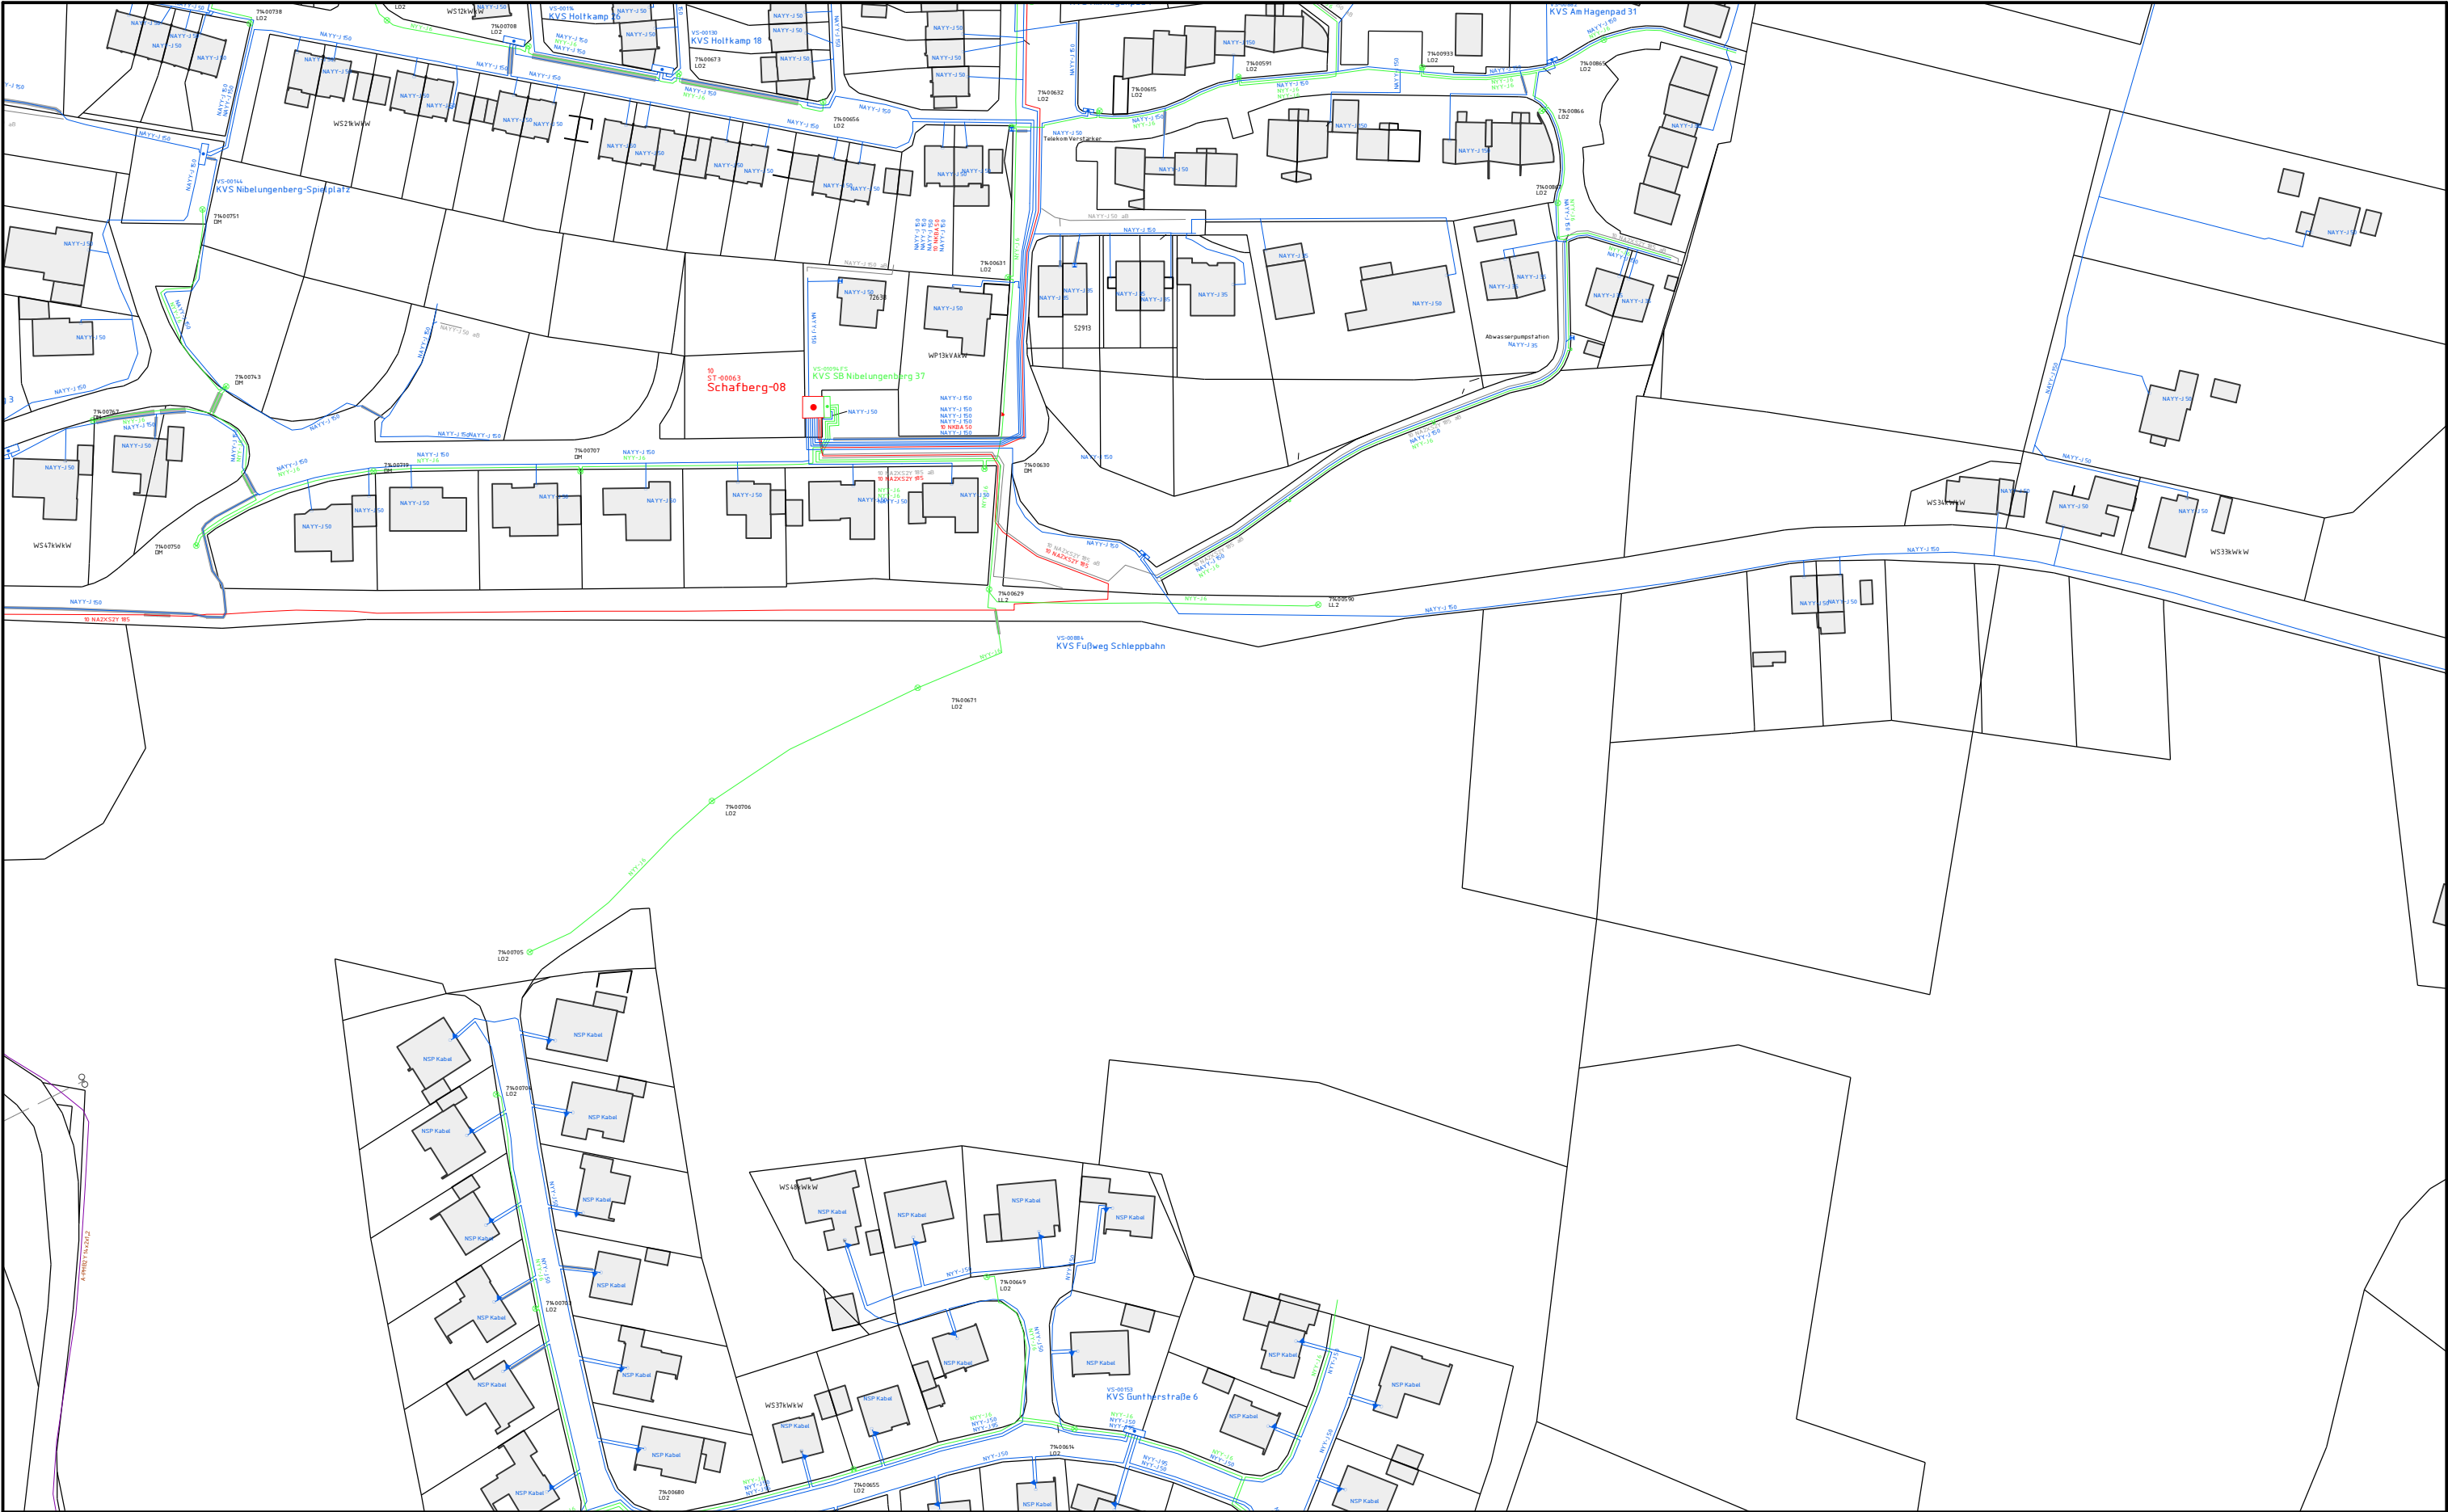

Leitungsauskunft
Mit Abweichungen der tatsächlichen Leitungslage von der Darstellung im Bestandsplan muß gerechnet werden. Leitungslagen sind grundsätzlich nicht abzugreifen!
In Leitungsnähe sind Erdarbeiten unbedingt von Hand auszuführen. Wir weisen ausdrücklich auf die Erkundigungspflicht hin. Dieser Plan verliert seine Gültigkeit nach 10 Tagen.
© Geobasisinformationen der aml. Vermessungs-/Katasterverwaltungen.
Störungsannahme
Strom, Wasser, Wärme, Telekommunikation: 0800-4112244
Gas: 0800-0793427



WESTNETZ

Teil von innogy
RZ-Osnabrück

Sparte:
Blattnummer:
Maßstab: 1:1.430

Bearbeiter: Petersen
Telefon: 0541/316-2371
Fax:
Druckdatum: 16.05.2019