Rechtlicher Hinweis:

Die dargestellten Dokumente dienen zu Informationszwecken und sind kein amtlicher Nachweis!
Planungsrechtliche Auskünfte können nur auf Grundlage der Originale erteilt werden.
Die Daten werden mit der zur Erfüllung öffentlicher Aufgaben erforderlichen Sorgfalt geführt.
Es wird jedoch keine Gewähr für die Vollständigkeit und Richtigkeit dieser Daten übernommen. Festgestellte Datenfehler sollten möglichst dem Amt für Stadtplanung und Wohnen mitgeteilt werden.

Die Weitergabe der Daten oder eines daraus erstellten Produktes bzw. die Einspeisung in Informationsnetze bedarf einer gesonderten Genehmigung.

Übersichtsplan M. 1 : 15 000

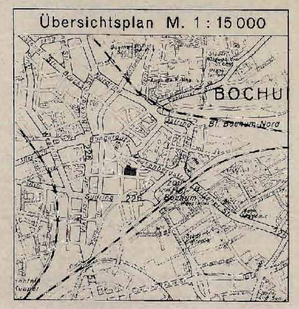

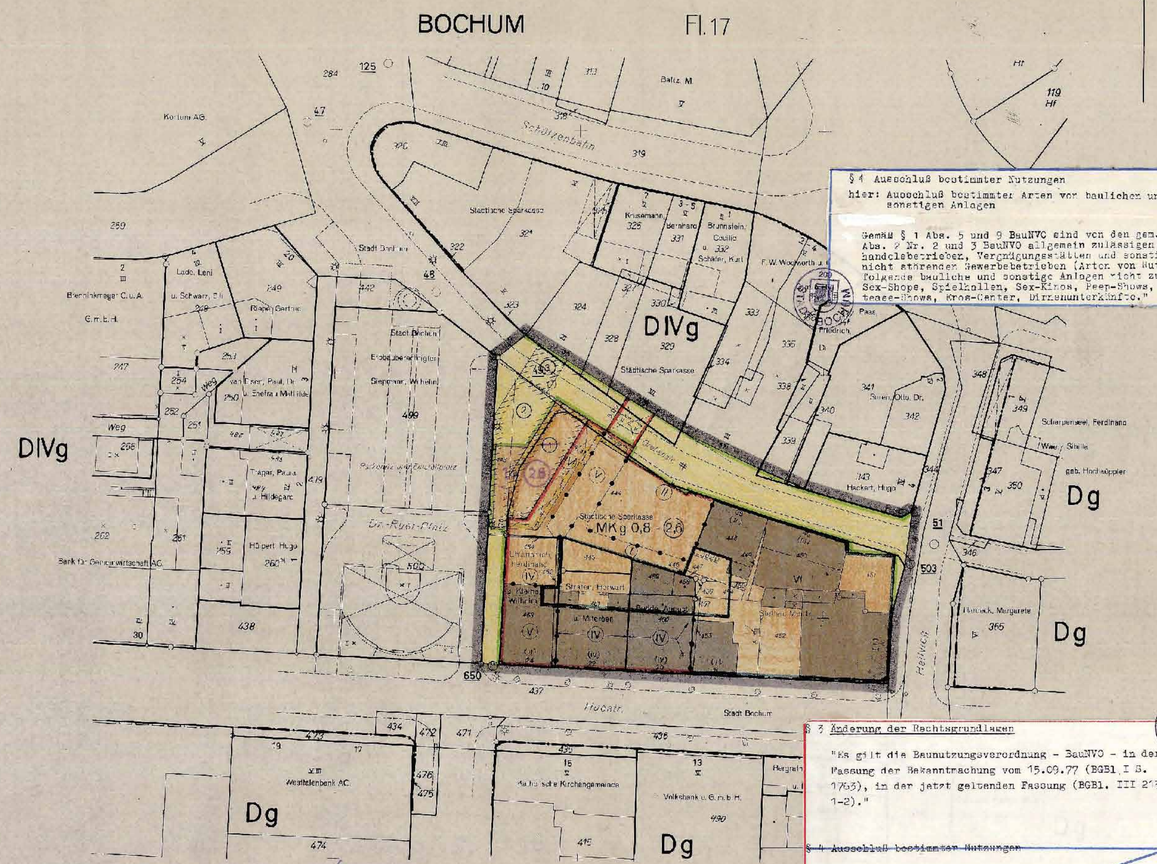

Die Eintragungen in blauer Farbe erfolgten auf Grund des Ratsbeschlusses vom 9. OKT. 1987 zu Punkt I/27 der Tagesordnung - öffentlicher Teil -
~~(siehe Änderungsplan Nr. ..... zum Bebauungsplan Nr. .....)~~

Bochum, den 9. OKT. 1987
Der Oberstadtdirektor
I.A.
Buschmann

Der Bebauungsplan besteht aus diesem Grundrißplan.
~~Die Zusammengehörigkeit ist auf den einzelnen Teilen bescheinigt.~~
Bochum, den 22. JULI 1987
Der Oberstadtdirektor
I.A.
Hellbrueck

Für die Erarbeitung des Planentwurfs
Bochum, den 22. JULI 1987
Der Oberstadtdirektor
I.A.
Baudezernent — Leiter des Planungsamtes

§ 1 Ausschluß bestimmter Nutzungen
hier: Ausschluß bestimmter Arten von baulichen und sonstigen Anlagen

Gemäß § 1 Abs. 5 und 9 BauNVO sind von den gem. § 7 Abs. 2 Nr. 2 und 3 BauNVO allgemein zulässigen Einzelhandelsbetrieben, Vergnügungsstätten und sonstigen nicht störenden Gewerbebetrieben (Arten von Nutzungen) folgende bauliche und sonstige Anlagen nicht zulässig: Sex-Shops, Spielhallen, Sex-Kinos, Peep-Shows, Striptease-Shows, Eros-Center, Dirnenunterkünfte."

Der Rat der Stadt Bochum hat in der öffentlichen Sitzung am 9. JULI 1987 (Tagesordnungspunkt Nr. I/15) den Aufstellungsbeschluß für den Bebauungsplan gefaßt. Der Aufstellungsbeschluß ist am 23. JULI 1987 ortsüblich bekannt gemacht worden.
Bochum, den 30. SEP. 1987
Der Oberstadtdirektor
I.A.
Hellbrueck

Der Rat der Stadt Bochum hat in der öffentlichen Sitzung am 9. OKT. 1987 (Tagesordnungspunkt Nr. I/27) diesen Bebauungsplan als Satzung beschlossen.
Oberbürgermeister — Ratsmitglied — Schriftführer

Der Rat der Stadt Bochum hat in der öffentlichen Sitzung am 9. JULI 1987 (Tagesordnungspunkt Nr. I/15) die öffentliche Auslegung des Entwurfes zum Bebauungsplan beschlossen.
Bochum, den 30. SEP. 1987
Der Oberstadtdirektor
I.A.
Hellbrueck

Der Bebauungsplan ist gemäß § 11 BauGB am 9. 11. 87 der höheren Verwaltungsbehörde angezeigt worden.
Eine Verletzung von Rechtsvorschriften ist nicht geltend gemacht worden.
Arnsberg, den 14. 11. 87
Der Regierungspräsident Arnsberg
I.A.
Walter Bordt

Dieser Bebauungsplanentwurf hat mit der Begründung gemäß § 2a Abs. 6 BBauG in der Zeit vom 31. JULI 1987 bis 31. AUG. 1987 einschließlich öffentlich ausgelegen. Die durch diesen Bebauungsplanentwurf aufzuhebenden oder zu ändernden Bebauungspläne haben gleichzeitig ausgelegen.
Bochum, den 30. SEP. 1987
Der Oberstadtdirektor
I.A.
Buschmann

Die Durchführung des Anzeigeverfahrens ist gemäß § 12 BauGB am 16. OKT. 1987 öffentlich bekanntgemacht worden.
Die Bekanntmachung enthält den Hinweis, an welcher Stelle der Bebauungsplan zu jedermanns Einsicht bereitliegt.
Mit der Bekanntmachung tritt der Bebauungsplan in Kraft.
Bochum, den 16. OKT. 1987
Der Oberstadtdirektor
I.A.
Buschmann

Festsetzung in Textform

1. Innerhalb des räumlichen Geltungsbereiches dieses Bebauungsplanes sind entgegenstehende Festsetzungen

a) des Bebauungsplanes Nr. 156 Dr.-Ruer-Platz, rechtsverbindlich vom 19. Oktober 1965 und

b) des Baustufenplanes von 1961

nicht mehr rechtsverbindlich.

2. Die Stellplätze sind auf den Baugrundstücken mit gemeinsamer Zufahrt von der 3. Ebene der Tiefparkanlage zu schaffen. Als Ausnahme im Sinne des § 31 (1) BBauG. soll auch der Nachweis von Stellplätzen nach § 64 (6) Satz 2 BauONW zulässig sein.

§ 3 Änderung der Rechtsgrundlagen

"Es gilt die Baunutzungsverordnung - BauNVO - in der Fassung der Bekanntmachung vom 15.09.77 (BGBl. I S. 1763), in der jetzt geltenden Fassung (BGBl. III 213-1-2)."

~~§ 4 Ausschluß bestimmter Nutzungen~~

Gemäß § 1 Abs. 5 und 9 BauNVO sind von den gem. § 7 Abs. 2 Nr. 2 und 3 BauNVO allgemein zulässigen Einzelhandelsbetrieben, Vergnügungsstätten folgende Arten von Nutzungen nicht zulässig: Sex-Shops, Spielhallen, Sex-Kinos, Peep-Shows, Striptease-Shows, Eros-Center, Dirnenunterkünfte.
~~und sonstigen nicht störenden Gewerbebetrieben.~~

§ 5 Wohnnutzung

In den MK-Gebieten sind gem. § 7 Abs. 2 Nr. 7 BauNVO sonstige Wohnungen ab 1. Obergeschoß allgemein zulässig.

Es gilt die Baunutzungsverordnung ~~1962~~ 1977
~~(Bundesgesetzblatt I S. 429)~~

Hinweis
Bei Bodeneingriffen können Bodendenkmäler (Kultur- und/oder naturgeschichtliche Bodenfunde, d.h. Mauern, alte Gräben, Einzelfunde, aber auch Veränderungen und Verfärbungen in der natürlichen Bodenbeschaffenheit) entdeckt werden.
Die Entdeckung von Bodendenkmälern ist der Gemeinde als Unterer Denkmalbehörde und/oder dem Westfälischen Museum für Archäologie/Amt für Bodendenkmalpflege, Außenstelle Olpe, (Tel. 02761/4470), unverzüglich anzuzeigen und die Entdeckungsstätte mindestens drei Werktage in unverändertem Zustand zu erhalten (§ 15 und 16 DSchG NW).

Anlage zum Beschluß des Rates vom 9. JULI 1987 Punkt I/15b der Tagesordnung - öffentlicher Teil -
Oberbürgermeister — Ratsmitglied — Schriftführer

Vereinfachte Änderung gemäß § 13 BBauG
Die violetten Eintragungen erfolgten aufgrund des Beschlusses des Hauptausschusses vom 17.01.1979.

Bochum, den 19.01.1979

Der Oberstadtdirektor
I.A.
Buschmann

Ausfertigung

Bebauungsplan Nr. 271c
- Grundrißplan -

für das Gebiet zwischen Dr.-Ruer-Platz, Grabenstraße, Hellweg und Huestraße

zuglich Änderung des Baustufenplans (Verordnung über die Regelung, Abstufung und Gestaltung der Bebauung im Gebiet der Stadt Bochum vom 18. Mai 1961, Amtsbl. Reg. Arnsberg III. Nr. 509/1961)

nach den §§ 8 ff. des Bundesbaugesetzes - BBauG - vom 23. Juni 1960 (BGBl. I S. 341) in Verbindung mit den Vorschriften der Baunutzungsverordnung - BauNVO - vom 26. 6. 1962 (BGBl. I S. 429) und § 4 der 1. Durchführungsverordnung zum Bundesbaugesetz vom 29. Nov. 1960 (SV. NW. S. 433) und § 103 der Landesbauordnung vom 25. Juni 1962 (GV. NW. S. 373), dargestellt nach den Vorschriften der Planzeichenverordnung vom 19.1.65 (BGBl. I S. 21) - Baugesetzbuch - BauGB - in der Fassung der Bekanntmachung vom 08.12.1986 (BGBl. I S. 2253) in der zur Zeit geltenden Fassung (BGBl. III 213-1).

Stadt Bochum
Stadtkarte
Maßstab 1 : 500

Gemarkung Bochum
Flur 17

Die Bedenken bei beiden Teilen des Grundrißplans
Bochum, den 15.02.87
Der Oberstadtdirektor
I.A.
Siegel — gez. Bludau

Für die kartographische Bearbeitung der gegenwärtigen Zustände (einschließlich der Katasterunterlagen) und der durch beiderseitig ergänzte Luftbildauswertungen, sowie für die geometrische Festlegung und Darstellung der städtebaulichen Planung
Bochum, den 16.02.87
Vermessungs- und Katasteramt
gez. Monzel

Für die städtebauliche Planung
Bochum, den 15.02.87
Bauverwaltung — Planungsamt
gez. Dipl.-Ing. Wegener — gez. Dr.-Ing. Meyer
Stadtbaurat — Oberstadtrat

ZEICHENERKLÄRUNG

Bestand

Gebäude und Geschäftsgebäude — Nutzung und geplante Gebäude — Öffentliche Gebäude — Gewässer — Flurstücke — Tr. 88.20 Trafostation

Festsetzungen

Art der baulichen Nutzung (§ 9 Abs. 1 Nr. 1 BauGB i.V.m. §§ 1 bis 15 der BauNVO vom 26.6.1962 - Baugesetzbuch - BGBl. I S. 429)
WS Kleinsiedlungsgebiete (§ 2 BauNVO)
WR Reine Wohngebiete (§ 3 BauNVO)
WA Allgemeine Wohngebiete (§ 4 BauNVO)
MD Dorfgebiete (§ 5 BauNVO)
MI Mischgebiete (§ 6 BauNVO)
MK Kerngebiete (§ 7 BauNVO)
GE Gewerbegebiete (§ 8 BauNVO)
GI Industriegebiete (§ 9 BauNVO)
SO Sondergebiete (§ 11 BauNVO)

Bauweise, Baulinien, Baugrenzen (§ 9 Abs. 1 Nr. 2 BauGB, BauNVO und § 22 (4) BauNVO)
o Offene Bauweise
E nur Einzelhäuser, Doppelhäuser zulässig
D nur Doppelhäuser zulässig
ED Einzel- und Doppelhäuser zulässig
Baugrenze
Baulinie

Bauliche Anlagen und Einrichtungen für den Gemeinbedarf (§ 9 Abs. 1 Nr. 5 BauGB i.V.m. § 1 Abs. 5 BauNVO)
Flächen für Sonderbaugebiete mit der Zweckbestimmung
Verwaltungsgebäude
Schule
Kirche
Krankenhaus
Theater
Jugendheim
Jugendherberge
Post
Bibliothek
Hallenbad
Freibad
Grundschule
Gesamtschule
Sonderschule
Kindergarten
Sozialstation
Feuerwehr

Verkehrsflächen (§ 9 Abs. 1 Nr. 11 BauGB)
Straßenverkehrsfläche
Öffentliche Parkplätze
Straßenbahn, Hochbahn, Eisenbahn, sonstige Schienenverkehrsflächen
Verkehrsberuhigte Bereiche
Fußgängerbereiche
Radwege

Flächen für Versorgungsanlagen oder für die Beseitigung von Abwasser oder festen Abfallstoffen (§ 9 Abs. 1 Nr. 12 bis einschließlich 14 BauGB)
Flächen für Versorgungsanlagen, für Anlagen für die Abwasserbeseitigung und für die Ablagerung von festen Abfällen
Elektrische Anlagen
Gasanlage
Wasserbehälter
Umformerstation
Pumpwerk
Müllbeseitigungsanlage
Fernmeldeanlagen
Wasserwerk
Leitungsmast
Einsammlung
Müllabfuhr

Führung oberirdischer Versorgungsanlagen und Hauptabwasserleitungen (§ 9 Abs. 1 Nr. 13 BauGB)

Grünflächen (§ 9 Abs. 1 Nr. 15 BauGB)
Grünfläche
Parkanlage
Zoologischer Garten
Badeplatz
Friedhof
Dauerkleingärten
Sportplatz
Spielplatz

Flächen für Aufschüttungen, Abgrabungen oder für die Gewinnung von Bodenschätzen (§ 9 Abs. 1 Nr. 17 BauGB)
Flächen für Aufschüttungen

Sonstige Festsetzungen
Nutzungsschablone
Unterbrechung Öffentlichkeit
Versorgungsleitungen und -anlagen (nur Textfestsetzungen)
Nicht überbaubare Grundstücksfläche
Unterbrechung zulässiger Baugrenze
Bereich, in dem die Grundflächenzahl (GRZ) nach § 19 (4) BauNVO überschritten werden darf
Abgrenzung unterschiedlicher Nutzung (z.B. von Baugebieten, Maß der Nutzung, Bauweise, Art der Nutzung, Geschoßzahl, Baulinien, Baugrenzen)

Flächen für die Landwirtschaft und für die Forstwirtschaft (§ 9 Abs. 1 Nr. 18 BauGB)
Hauptnutzung der Flächen für die Landwirtschaft
Flächen für die Land- oder Forstwirtschaft

Kennzeichnungen und nachrichtliche Übernahmen
Umgrenzung der Flächen, die den Landschaftsschutz unterliegen

Unverändert bestehenbleibende Festsetzungen
Baugrenzenlinie
Baulinienlinie
Nutzungsgrenze

Dieser Planentwurf gehört zum Beschluß der Stadtverordnetenversammlung vom ..... zu Punkt ..... der Tagesordnung
- öffentlicher Teil - nach vorherigem Prüfen gemäß § 2 Abs. 8 Bundesbaugesetz auszulegen lies.
Oberbürgermeister — Stadtverordneter — Schriftführer

Dieser Planentwurf mit der Begründung haben gemäß § 2 Abs. 6 des Bundesbaugesetzes in der Zeit vom ..... bis einschließlich ..... ausgelegen.
Bochum, den ..... 19..
Der Oberstadtdirektor
I.A.

Dieser Plan ist gemäß § 12 des Bundesbaugesetzes am 19.07.1967 durch Verfügung vom ..... (Akz. ..... / genehmigt worden.
IB2 - 123.4 (Bochum 271)
Essen, den 19.07.1967
Siegel — Landesbehörde Ruhr — I.A. — gez. Reissinger

Die Genehmigung des Bebauungsplans und seine Auslegung sind gem. § 12 des Bundesbaugesetzes am 30.11.1967 ortsüblich bekanntgemacht worden.
Bochum, den 30.11.1967
Siegel — Der Oberstadtdirektor — I.A. — gez. Bludau

Zu diesem Plan gehört die gutachtliche Äußerung des Verbandsausschusses des Siedlungsverbandes Ruhrkohlenbezirk vom 05.09.1966 (Akz.: 258-89)
Durch den Plan wird weder der vorbereitende Bauleitplan - und der verbindliche Bauleitplan des Siedlungsverbandes Ruhrkohlenbezirk ersetzt noch berührt.
Essen, den 08.09.1966
Siegel — Der Verbandsdirektor — I.V. — I.A. — gez.

Die Bekanntmachung des Anzeigeverfahrens ist gemäß § 12 BauGB am 30.11.1967 ortsüblich bekanntgemacht worden.
Die Bekanntmachung enthält den Hinweis, an welcher Stelle der Bebauungsplan zu jedermanns Einsicht bereitliegt.
Mit der Bekanntmachung tritt der Bebauungsplan in Kraft.
Bochum, den 30.11.1967
Der Oberstadtdirektor
I.A.
gez. Bludau

Diese Abschrift stimmt mit dem rechtsverbindlichen Feststellungsplan des Bebauungsplanes Nr. 271 in einfacher Ausfertigung überein.
Bochum, den 15.02.67
Der Oberstadtdirektor
I.A.

Diese Planfassung gehört zum Beschluß der Stadtverordnetenversammlung vom 16.03.67 zu Punkt 27 V 98 der Tagesordnung
für den - ~~öffentlichen~~ Teil, durch den der Plan als Satzung aufgestellt worden ist.
Siegel — Der Oberbürgermeister — I.V. — gez. Claus — Oberbürgermeister — gez. Witholt — Stadtverordneter — gez. Meister — Schriftführer

Druck: Vermessungs- und Katasteramt Februar 1968