Gemarkung Gangelt

Flur 48 u. 49

Maßstab 1 : 1000

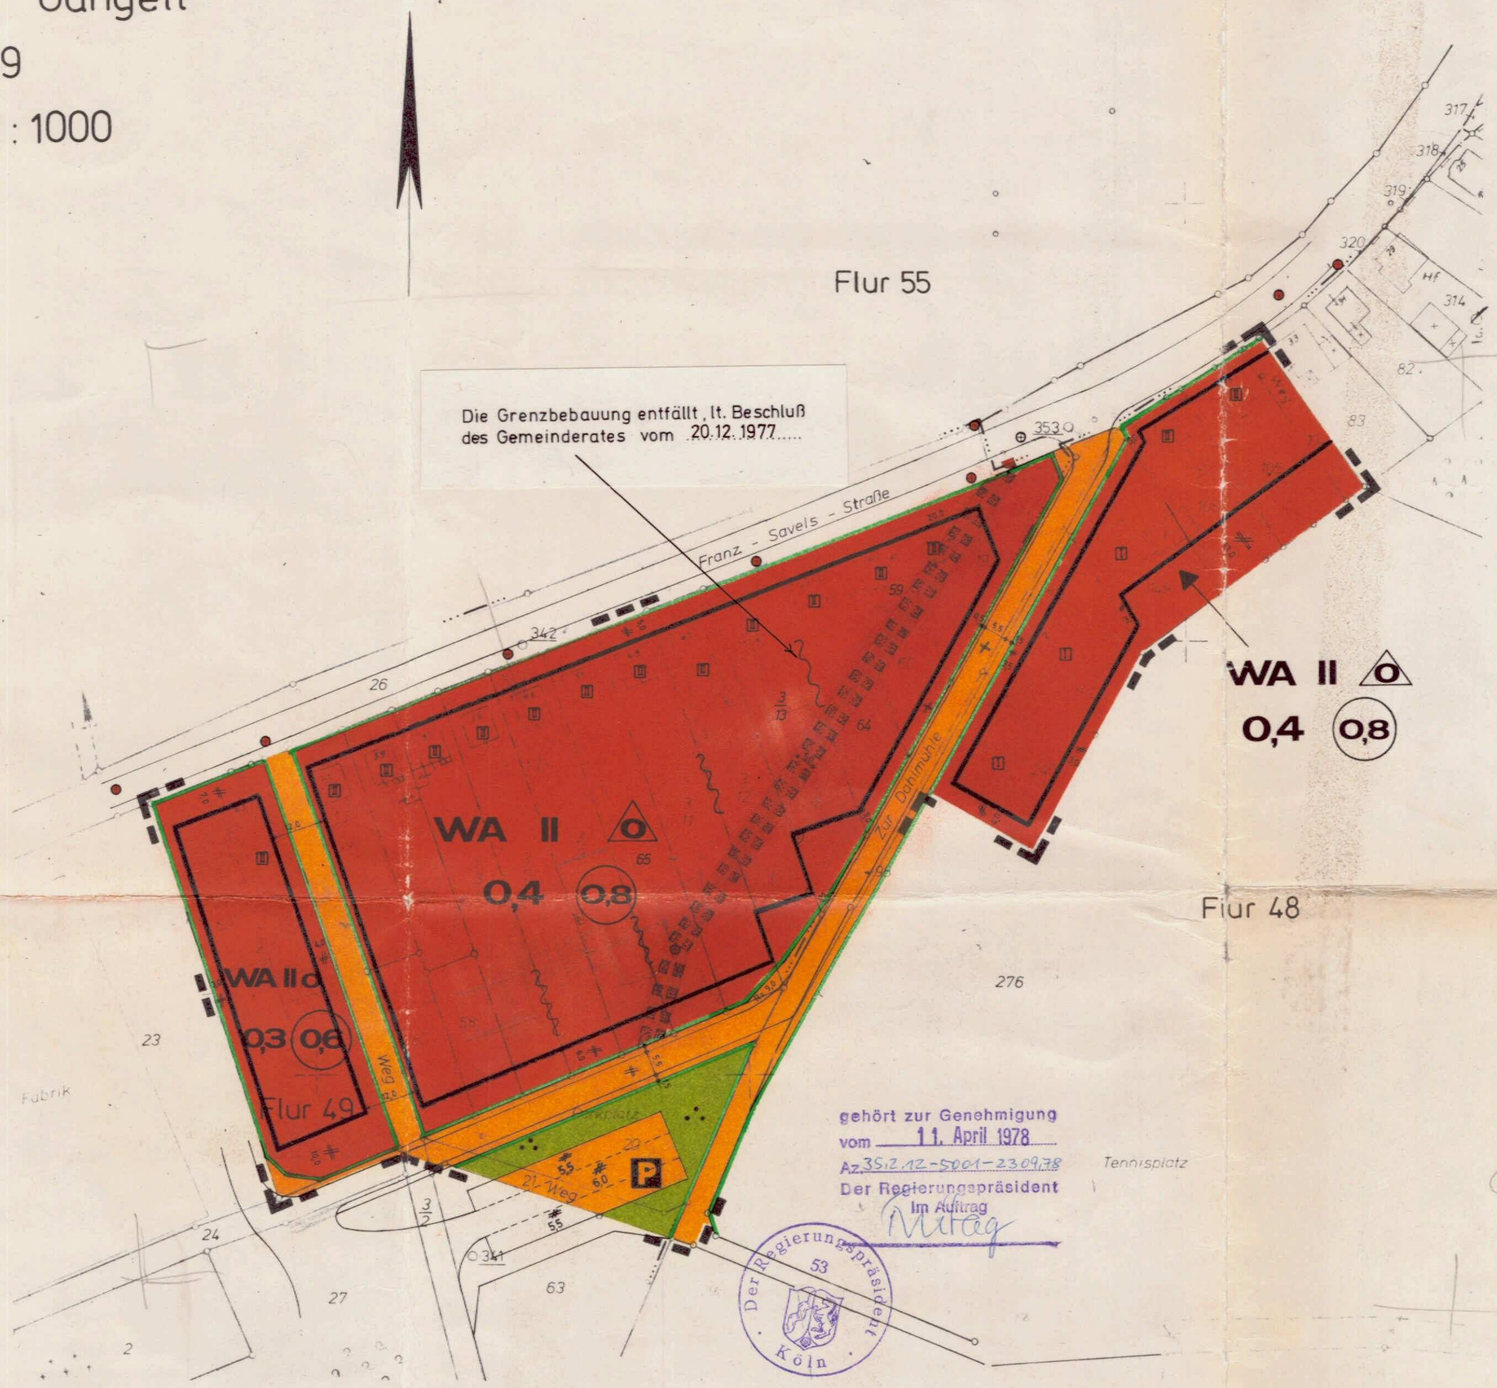

gehört zur Genehmigung vom 11. April 1978
Az. 35.2.12-5001-2309/78
Der Regierungspräsident
Im Auftrag

Anschluß Plan Nr. 6

Legende

- vorh. Wohngebäude
- vorh. Wirtschaftsgebäude
- vorh. Geschoßzahlen
- vorh. Flurstücksgrenze
- vorh. Flurgrenze
- Grenze des räumlichen Geltungsbereiches des Bebauungsplanes
- Baugrenze
- gemeinsame Grenzbebauung
- WA — Allgemeine Wohngebiete
- II — Zahl der Vollgeschosse als Höchstgrenze
- 0,4 — Grundflächenzahl
- 0,8 — Geschoßflächenzahl
- o — offene Bauweise
- nur Einzel- und Doppelhäuser zulässig
- überbaubare Flächen
- nicht überbaubare Flächen
- Verkehrsflächen
- vorh. Einsteigeschacht
- P — Parkplatz
- Leitungsrecht für bestehende Kanalleitung
- Grundfläche
- Parkanlage
- Straßenbegrenzungslinie

Es wird hiermit bescheinigt, daß die Kartenunterlage innerhalb des Planungsgebietes den Anforderungen des § 1 der Planzeichenverordnung vom 19. Jan. 1965 entspricht.

Geilenkirchen, den 26 Mai 1977

KREIS HEINSBERG 36 Kataster- u. Vermessungsamt

(Bäumerich)
Kreisobervermessungsrat

~~(Thell)~~
~~Ltd. Kreisvermessungsdirektor~~

Vermerke siehe Textteil !

1. Ausfertigung

Gemeinde Gangelt	Kreis Heinsberg
Bebauungsplan Nr. 12 "Franz-Savels-Straße-Süd"	
Maßstab 1 : 1000	INGENIEURBÜRO ABWASSER u. VERKEHR DIPL.-ING. A. WELTER AACHEN · ARNDTSTR. 15
Az.: G 3.1.111	
Aachen, den - 7. Juli 1977	