GEMEINDE ALFTER

Masstab: 1:500

BEBAUUNGSPLAN NR. 086 "WEBERSTRASSE"

1. Ausfertigung

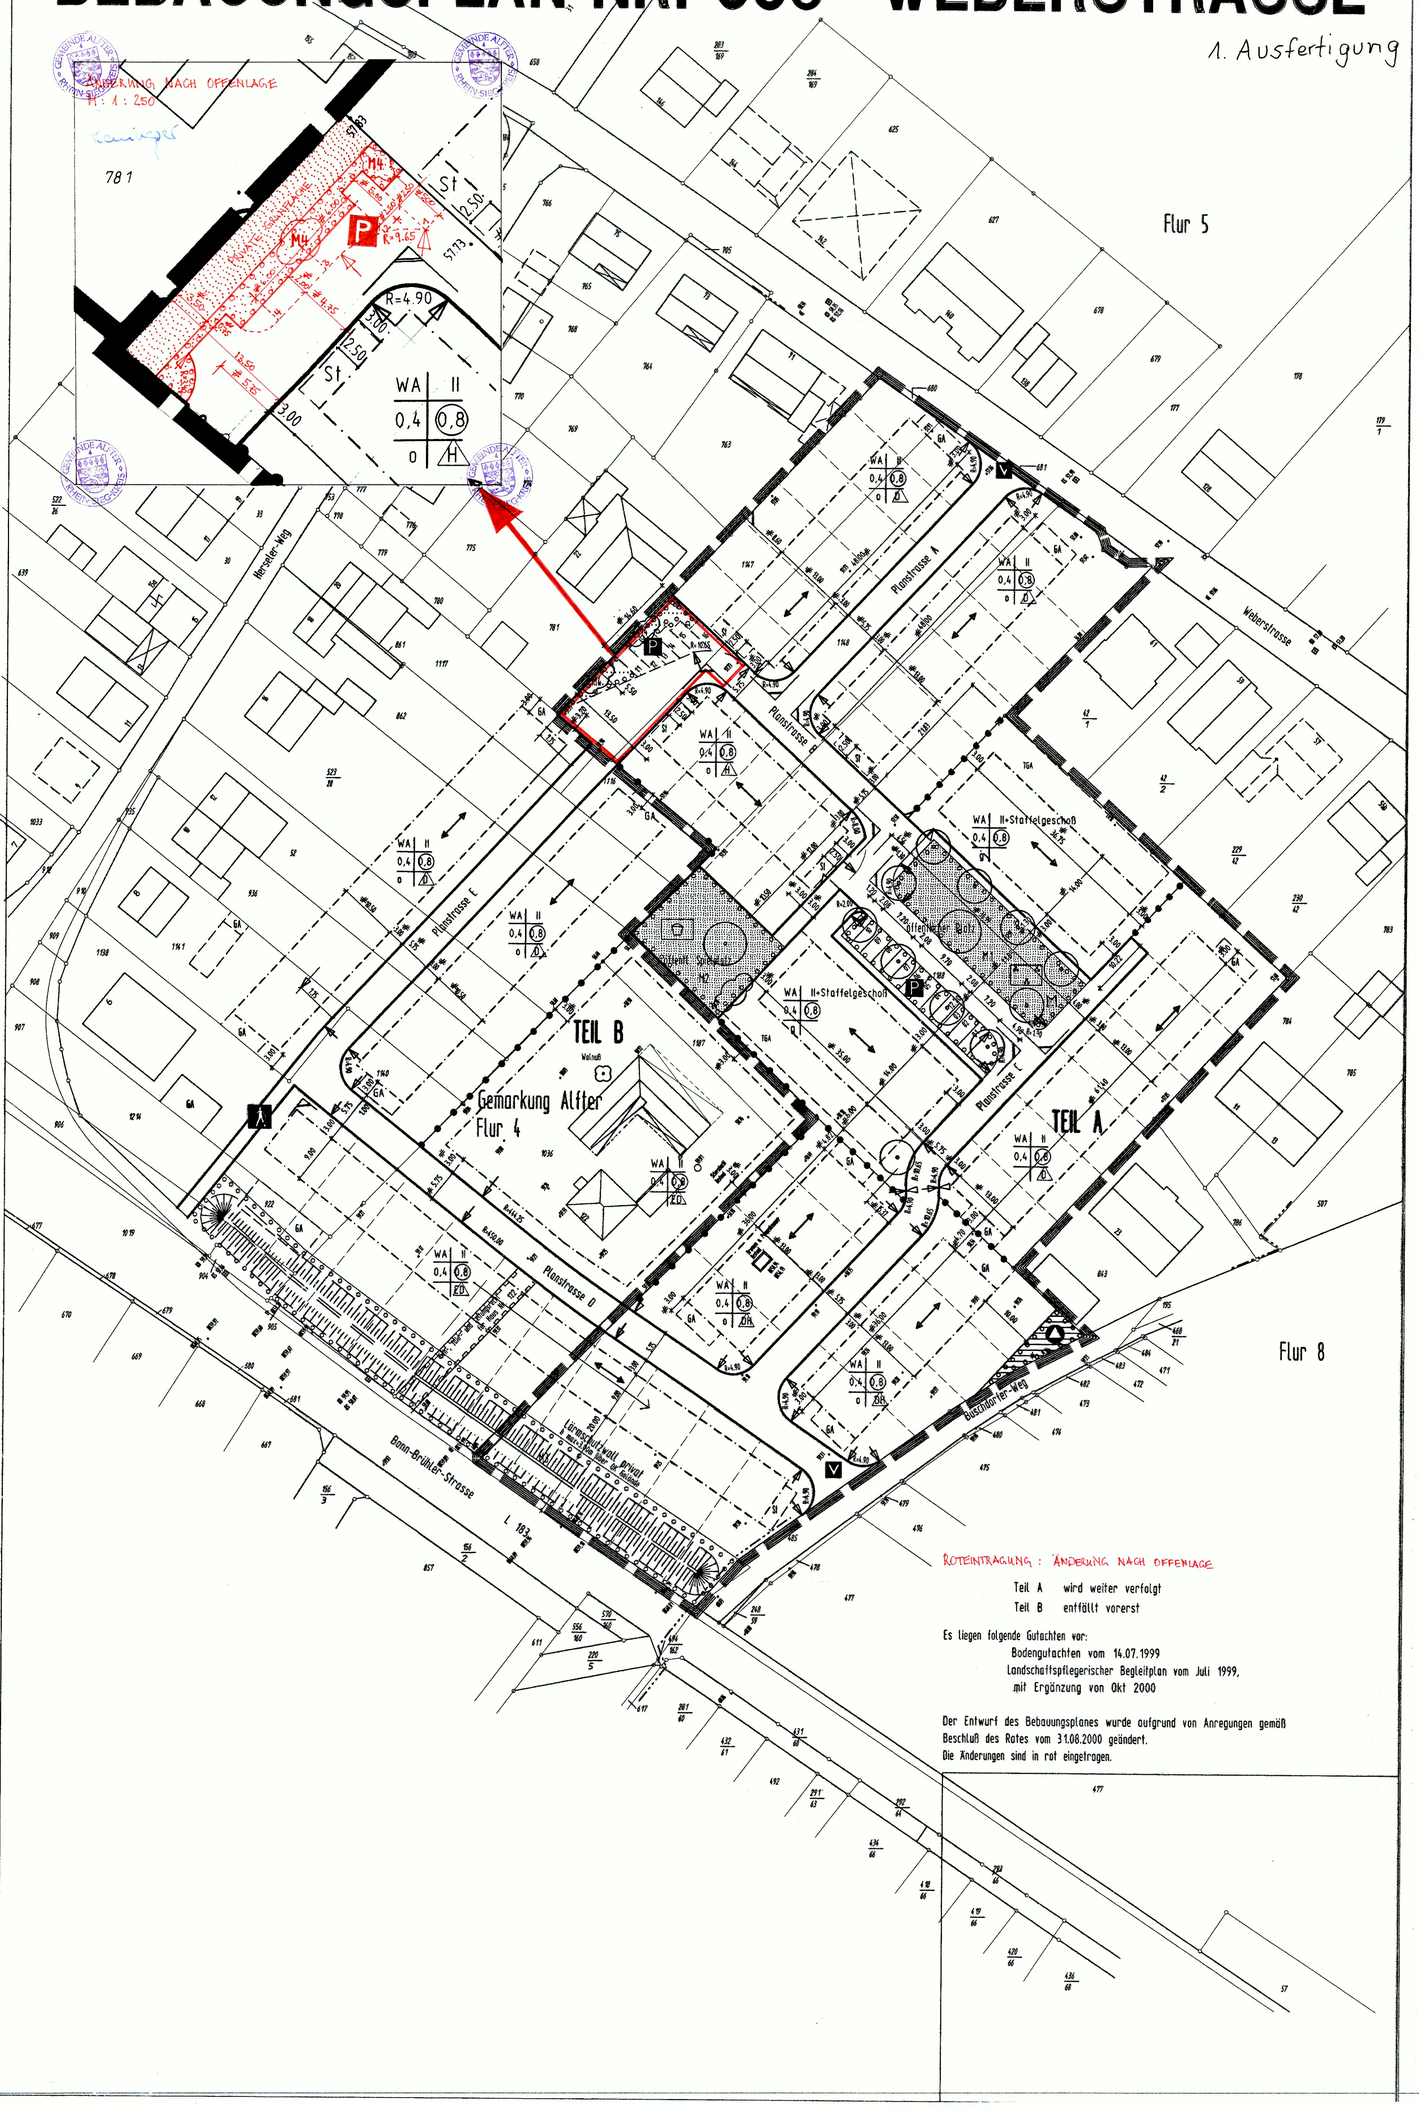

ROTEINTRAGUNG : ÄNDERUNG NACH OFFENLAGE

Teil A wird weiter verfolgt
Teil B entfällt vorerst

Es liegen folgende Gutachten vor:
Bodengutachten vom 14.07.1999
Landschaftspflegerischer Begleitplan vom Juli 1999,
mit Ergänzung von Okt 2000

Der Entwurf des Bebauungsplanes wurde aufgrund von Anregungen gemäß Beschluß des Rates vom 31.08.2000 geändert.
Die Änderungen sind in rot eingetragen.

BEBAUUNGSPLAN NR.: 086 "Weberstrasse" Teil A

Gemarkung: Alfter
Flur(en): 4

Maßstab: 1 : 500

Rechtsgrundlagen:
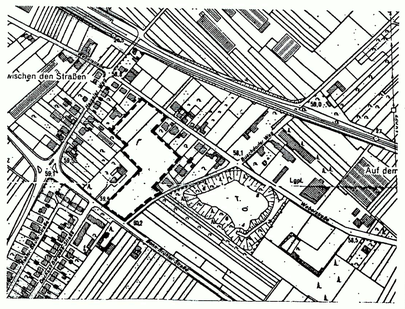
Baugesetzbuch in der letzten Fassung. (BauGB)
Baunutzungsverordnung zum Baugesetzbuch in der letzten Fassung. (BauNVO)
Bauordnung NW in der letzten Fassung. (BauONW)
Planzeichenverordnung vom 18.12.1990 (BGBl.IS 58) (Planz.V)