

Rechtlicher Hinweis:


Die dargestellten Dokumente dienen zu Informationszwecken und sind kein amtlicher Nachweis!

Planungsrechtliche Auskünfte können nur auf Grundlage der Originale erteilt werden.

Die Daten werden mit der zur Erfüllung öffentlicher Aufgaben erforderlichen Sorgfalt geführt.

Es wird jedoch keine Gewähr für die Vollständigkeit und Richtigkeit dieser Daten übernommen. Festgestellte Datenfehler sollten möglichst dem Amt für Stadtplanung und Wohnen mitgeteilt werden.

Die Weitergabe der Daten oder eines daraus erstellten Produktes bzw. die Einspeisung in Informationsnetze bedarf einer gesonderten Genehmigung.

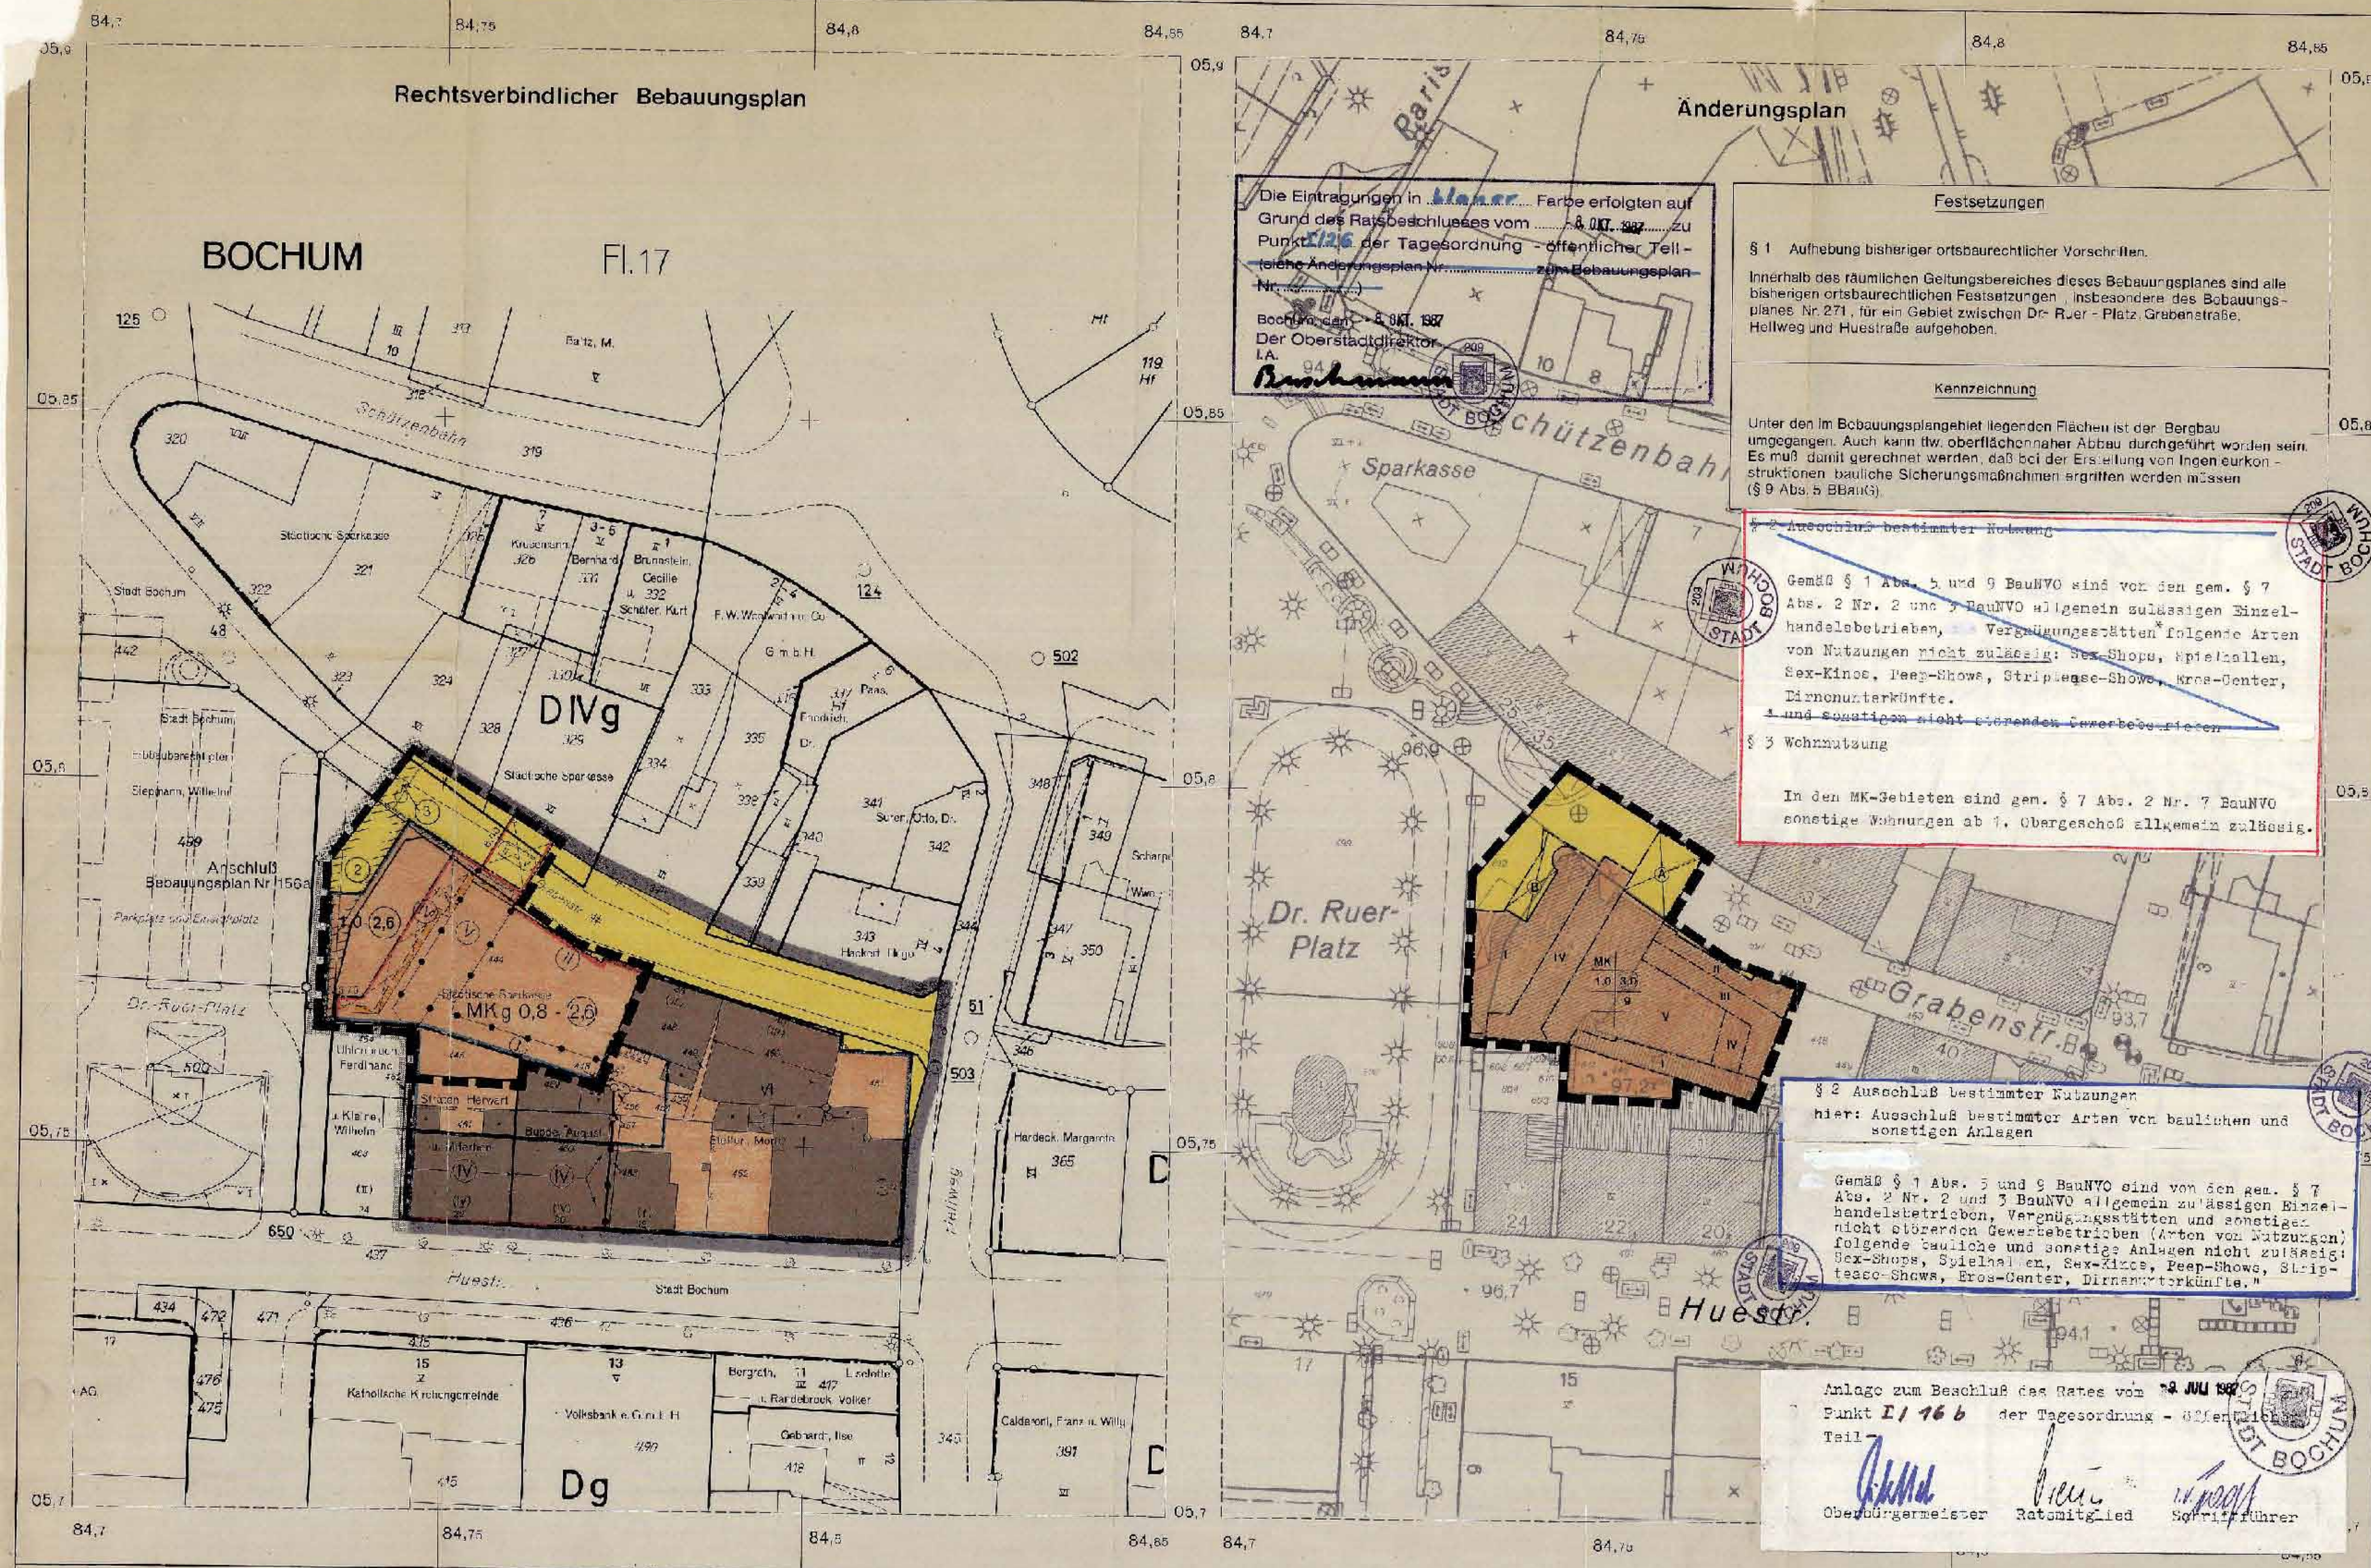

ZEICHENERKLÄRUNG

Festsetzungen nach § 2 Abs. 8 und § 9 BBauG und der Planzeichenverordnung
vom 30. Jul. 1981 BGBl. I, S. 833

[illegible]

Der Bebauungsplan besteht aus diesem Grundrissplanen/
Blatt:
~~Die Zusammengehörigkeit ist auf den einzelnen Teilen~~
~~beurkundet~~
Bochum, den 22 JULI 1987
Der Oberstadtdirektor
1 4

Für die Erarbeitung des Planentwurfs
Bochum, den **22 JULI 1987**
Der Oberstadtdirektor
LA

Baudazernent Leiter des
Planungsamtes

Der Rat der Stadt Bochum hat in der öffentlichen Sitzung
am: 9. JULI 1937 (Tagesordnungspunkt Nr. 2116)
den Aufstellungsbescheid für den Bebauungsplan gefaßt:
Der Aufstellungsbescheid ist am 2. d. JULI 1937 ortsüblich
bekannt gemacht worden.
Bochum, den 3. O. SEP. 1937
Der Oberstadtdirektor



I. A.

Der Rat der Stadt Bochum hat in der öffentlichen Sitzung
am 9. JULI 1987 (Tagesordnungspunkt Nr. 1196)
die öffentliche Auslegung des Entwurfes zum Bebauungsplan
beschlossen.
Bochum, den 30. SEP. 1987
Der Oberstadtdirektor
I. A.

Dieser Debaugungsplanentwurf hat mit der Begründung
gemäß § 2a Abs. 8 HMKG in der Zeit vom **3.1. JULI 1967**
bis **3.1. AUG. 1967** einschließlich öffentlich ausgestellt.
Die durch diesen Debaugungsplanentwurf aufzuhebenden oder
zu ändernden Debaugungspläne haben gleichzeitig ausgestellt.
Bachum, den **3.0. SEP. 1967**
Der Oberstadtdirektor
i. A. *B. Schumann*



Das Rat der Stadt Bochum hat in der öffentlichen Sitzung
am - 8. Okt. 1927 - (Tagessatzungsprotokoll Nr. 1126)
diesen Bebauungsplan als Satzung beschlossen.

6

Ordnungsratmeister Ratmann Schreiner

Dieser Bescheid ist gemäß § 11 BauGB
am 9.10.84 der höheren
Verwaltungsbehörde angezeigt worden.

Eine Verletzung von Rechtsvorschriften ist
nicht geltend gemacht worden.

Amsberg den 14.10.1984
Der Regierungspräsident Amsberg
L.A.

Die Durchführung des Anzeigeverfahrens ist gemäß § 12 BauGB am 19. Okt. 1967 öffentlich bekannt gemacht worden.

Die Bekanntmachung enthält den Hinweis, an welcher Stelle der Baugebungsplan zu jedermanns Einsicht bereitliegt.

Mit der Bekanntmachung tritt der Baugebungsplan in Kraft.

Datum, den 19. Okt. 1967

Der Oberstadtdirektor

Buschmann

Stadt Bochum

Bebauungsplan Nr. 271d

für ein Gebiet zwischen Dr.-Ruer-Platz,
Grabenstr., Hellweg und Huestr.

1. Änderung des Bebauungsplanes Nr. 271 b

Grundrißplan Blatt

Übersicht Maßstab 1:15000

Die Planungserfolge entsprechen den Anforderungen des § 1 der Planungsordnung vom 30. Juli 1991. Die Festlegung der städtebaulichen Planung ist geomatisch eindeutig.

17. SEP. 1995

gez. Suhre (Siegel)

Der Bauungsplan braucht ~~aus der Begründung und~~
aus ~~seiner~~ Grundfunktion (en) ~~Bau~~
und ~~den~~ ~~Maßnahmenplan~~ Blatt
Der Überwachungsreferat
A.
gez. Oberst
(Stempel)

Der Rat der Stadt Bochum hat in der öffentlichen Sitzung
am 26. SEP. 1955 (Tagungsordnungspunkt Nr. 118)
die Aufstellungsbeschlüsse für den Bochumer gestützt.
Der Aufstellungsbeschluss ist am 09. JAN. 1956 rechtslich
bekräftigt worden.

Bochum, den 14. JAN. 1956
Der Oberstadtdirektor
L.A.

(Siegel)

gez. Kullermann

Der Rat der Stadt Bochum hat in der öffentlichen Sitzung
am 26. SEP. 1985 (Tagungsvermerk Nr. 3/85)
diesen Bebauungsplan als Satzung beschlossen.

gez. Eikelbeck
Obertürgermeister

gez. Wittholt
Ratsmitglied

(Siegel)

gez. Buchner
Schriftführer

Ausführungen:

- BlaBtG - Bundesbaugesetz
- BlaBtBtG - Städtebauförderungsgesetz
- Bau-NVO - Baurechtungsverordnung
- Bau-ONW - Baurechnungswesen für Nordrhein - Westfalen
- BGB - Bundesgesetzblatt
- BImSchG - Bundes-Immissionsschutzgesetz
- BImSchV - Bundes-Immissionsschutzverordnung
- GBiMwV - Gesetz zur 1. Verordnung über die Nordrhein-Westfalen
- SGiMwV - Sammlung des kommunalen Gesetz- und Verordnungsblattes Nordrhein-Westfalen

Inhalt nach § 9 BtBtG 1979

Kür die Erarbeitung des Plansatzwerks.
Bochum, den 17. SEP. 1985
Der Oberstadtsdirektor
I.V. / I.A.

Baudirektor Leiter des
Planungsamtes

Herrn Ahlrich Herr Dr.-Ing. Rabe

Das Rat der Stadt Bochum hat in der öffentlichen Sitzung
am (Tagessammlungspunkt Nr.)
die öffentliche Auslegung des Entwurfs zum Baugrundertrag
beschlossen.

Bochum, den
Der Oberstadtdirektor
i. A.

Dieser Bebauungsplan ist - teilweise - unter Auflagen -
gemäß § 11 BBauG, in 1. Verfügung vom
Aktz. genehmigt worden.
.....
Arnsberg, den
Der Regierungspräsident Arnsberg
I.A.

Die Befehlung der Bürger gemäß § 2u Abs. 2 BBauG ist in der
Zeit von bis
durchgeführt worden.
Am fand eine
Bürgerversammlung statt.
Beim den
der Oberstadtdirektor
I A

Dieser Bebauungsplanentwurf ist mit der Begründung
am _____ öffentlich bekannt gemacht worden
und hat gemäß § 2a Abs. 6 BBauG in der Zeit
vom _____ bis _____ einschließlich,
öffentlich ausgelegen.
Die durch diesen Bebauungsplanentwurf aufzuhebenden oder zu
ändernden Bebauungspläne haben gleichzeitig ausgelegt.

Bachum, den _____
Der Oberstadtdirektor
i.A. _____

Der Bebauungsplan ist am 09. Jan. 1936
unter Hinweis auf seine Auslegung be-
gemacht worden.
Der Bebauungsplan ist am 09. JAN. 1936 in Kraft getre-
ten.
14 JAN. 1936
Bochum, den
Der Oberbaudirektor
i. A.
gez. Buschmann

Es gilt die Baunutzungsverordnung 1977
- Baugesetzbuch - BauGB - in der Fassung der Bekanntmachung
vom 08.12.1985 (BGBl. I S. 2265) in der jetzt geltenden Fassung (BGR... III 213-1).