Nutzungseinschränkung nach § 1 (4) BauNVO 1977 *
(Zulässig sind nur Betriebe oder Betriebsteile die das Wohnen nicht wesentlich stören)

Anschluß:
Beb.-Plan Nr. 14

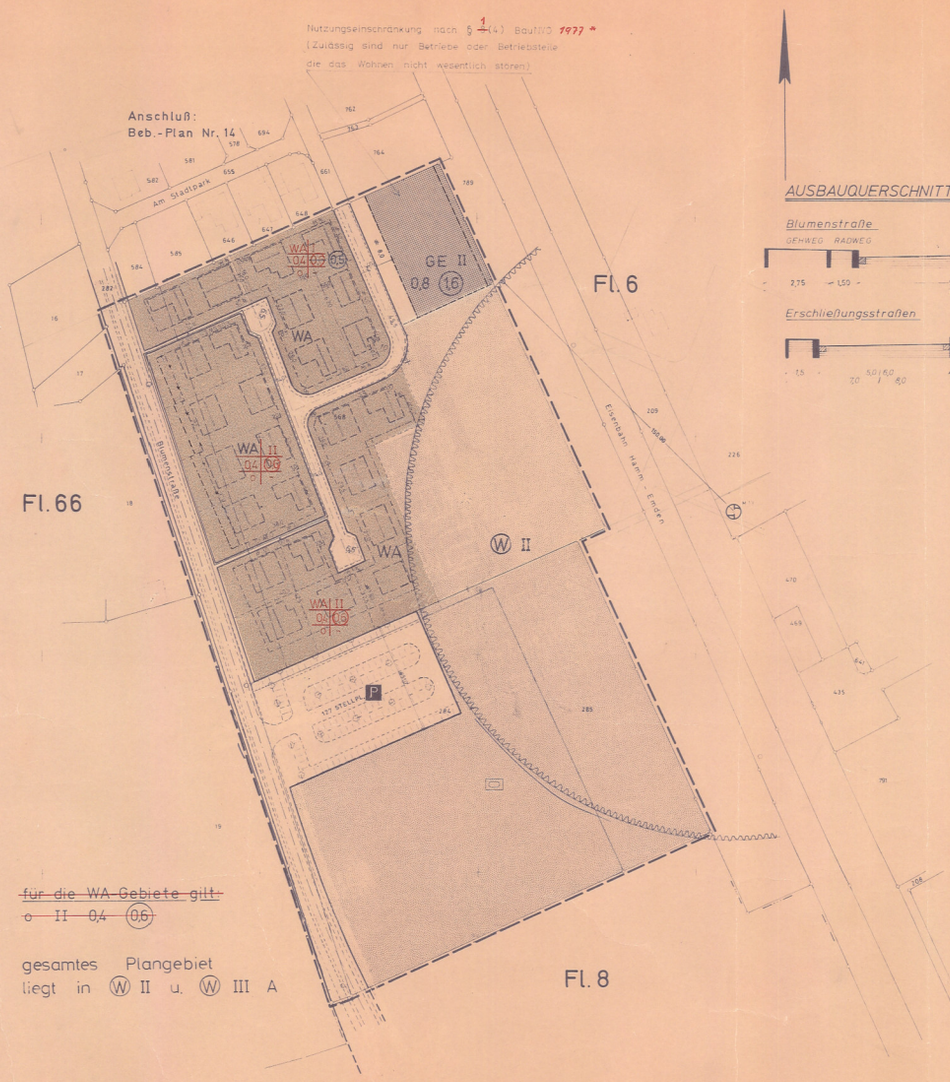

AUSBAUQUERSCHNITTE

Blumenstraße

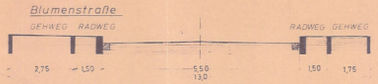

Erschließungsstraßen

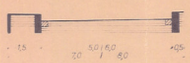

~~für die WA-Gebiete gilt:~~
~~o II 0,4 (0,6)~~

gesamtes Plangebiet
liegt in Ⓦ II u. Ⓦ III A

Vereinfachte Änderung laut Ratsbeschluß vom 19. 7. 1976

Änderungen:
Bedenken und Anregungen lt. Ratsbeschluß v. 20.12.1973
Auflage lt. Vfg. der R.P. siehe Ratsbeschluß v. 25.7.1974

Bebauungsplan Nr. 30A

„Blumenstraße-Eisenbahn"

Teil I = Plan - Teil II = Text

3. Ausfertigung

Stadt Emsdetten

Gemarkung Emsdetten

Flur 6.

Maßstab 1: 1000

Zeichenerklärung:

Topographische Erläuterungen:
Gebäudebestand
Grenzen u. Grenzzeichen
Nutzarten
Versorgung, Entwässerung, Verkehr usw.
Höhenlinien, geometr. Zeichen usw.

Festsetzungen des Bebauungsplanes
Art und Maß der baulichen Nutzung
Verkehrsflächen
Grünflächen, Flächen für die Landwirtschaft und Forstwirtschaft und weitere Nutzungsarten

Rechtsgrundlagen: §§ 2 u. 9 BBauG und §§ 4, 28, 30 u. § 103 BauONW
in Verbindung mit § 4 der Ersten Durchführungsverordnung zum BBauG, §§ (2) BBauG und Vorschriften der BauNVO ~~vom 1968~~ vom 15. 9. 1977 (BGBl. I. S. 1763) *
* geändert lt. Ratsbeschluß v. 1.12.1983

Aufstellung und Entwurfsbearbeitung (Änderung) den 15. Januar 1972
Der Stadtdirektor
In Vertretung
gez: Niehaus
Stadtbaurat

Die Planunterlage entspricht den Anforderungen des § 1 der Planzeichenverordnung vom 19.1.1965
Bungsteinfurt den 28.1. 1974
L.S. gez: Wolf, KVD

Dieser Plan ist gemäß § 2 des Bundesbaugesetzes vom 23. Juni 1960 (BGBl. Seite 341) durch Beschluß der Stadtvertretung vom 8. Februar 1972 aufgestellt worden.
Emsdetten, den 15. Februar 1972
gez: Heitjans

Dieser Bebauungsplan hat gemäß § 2 des Bundesbaugesetzes der Stadtvertretung vom 18. Juni 1973 gemäß § 2 (6) des Bundesbaugesetzes vom 23. 6. 1960 (BGBl. I. S. 341) in der Zeit vom 9. Aug. bis 9. Sept. 1973 ausgelegen.
Emsdetten, den 6. September 1973
Der Stadtdirektor
L.S. gez: Ammermann

Diese Bebauungsplan hat gemäß § 2 des Bundesbaugesetzes vom 23. 6. 1960 (BGBl. I. S. 341) in der Zeit vom 20. Dezember 1973 durch die Stadtverordneten am 7. Januar 1974 beschlossen worden.
Emsdetten, den 7. Januar 1974
gez: Heitjans
gez: Wenkers Ratsherr
gez: Wixmerten Schriftführer

Genehmigt gemäß § 11 des Bundesbaugesetzes vom 23.6.1960 (BGBl. S. 341) und § 2 (6) der Ersten Durchführungsverordnung zum Bundesbaugesetz vom 29.11.1961 (BGBl. I. S. 2193) mit Erlaß vom 10.6.1974 Az. 34.4.1-5208 genehmigt worden.
Münster, den 10.6. 1974
Der Regierungspräsident
Im Auftrage
L.S. gez. Richter
Reg.-Baurat

Nebenstehende Genehmigung wird hiermit gemäß § 6 BBauG vom 23.6.1960 (BGBl. I. S. 341) ortsüblich bekanntgemacht.
Emsdetten, den
gez: Heitjans
Bürgermeister

Vermerk über die ortsübliche Bekanntmachung der Genehmigung gemäß § 6 BBauG vom 23.6.1960 (BGBl. I. S. 341) ortsüblich bekanntgemacht am 12.8.1974
Emsdetten, den 12.8.1974
gez: Heitjans
Bürgermeister