Sonstige Festsetzungen (§9 Abs. 7 BauGB sowie §1 Abs. 4 BauNVO)

Bebauungsplan Nr. 55n Erftstadt-Liblar, Klosengartenstraße

Abs. 1 Nr. 25a BauGB)

Abs. 5 Nr. 1 BauGB)

dass dichte Gehölz- strukturen entstehen.

1.7 Kennzeichnungen gem § 9 Abs. 5 BauGB

Art der baulichen Nutzung (§9 Abs. 1 Nr.1 BauGB) Allgemeines Wohngebiet Maß der baulichen Nutzung (§9 Abs. 1 Nr. 1 BauGB) Zahl der Vollgeschosse als Höchstgrenze Grundflächenzahl, z.B. Geschossflächenzahl, z.B. Bauweise und Baugrenze (§9 Abs. 1 Nr. 2 BauGB) O Offene Bauweise **— - — —** Baugrenze Von der Bebauung freizuhaltende Schutzflächen (§9 Abs. 1 Nr. 10 BauGB) Umgrenzung der Flächen, die von der Bebauung freizuhalten sind Öffentliche Verkehrsflächen (§9 Abs. 1 Nr. 11 BauGB) Öffentliche Verkehrsflächen Öffentliche Verkehrsflächen besonderer Zweckbestimmung Zweckbestimmung: Fuß- und Radweg Öffentliche Verkehrsflächen besonderer Zweckbestimmung Zweckbestimmung: Parkfläche Hauptversorgungs- und Hauptabwasserleitungen (§9 Abs. 1 Nr. 13 BauGB) — Unterirdische Hauptversorgungsleitung Fläche für die Ver- und Entsorgung (§9 Abs. 1 Nr. 14 BauGB) Fläche für Versickerung Grünflächen (§9 Abs. 1 Nr. 15 BauGB) Öffentliche Grünfläche - aus 47.54 elektrische Haushaltsgeräte (Klein- und Großgeräte) - 47.59.2 keramische Erzeugnisse und Glaswaren Straßenbegleitgrün Flächen für Wald (§9 Abs. 1 Nr. 18b BauGB) Geh-,Fahr- und Leitungsrecht (§ 9 Abs. 1 Nr. 21 BauGB) GFL Mit Geh-, Fahr- und Leitungsrechten zu belastende Flächen Einzelhandelsbetriebe, die aufgrund ihres Warensortiments und ihrer begrenzten Verkaufsfläche überwiegend der Versorgung der im Gewerbegebiet Tätigen dienen Flächen für Maßnahmen zum Schutz, zur Pflege und zur Entwicklung von Natur und Landschaft (§9 Abs. 1 Nr. 25a BauGB) Umgrenzung von Flächen zum Anpflanzen von Bäumen, Sträuchern und sonstigen Bepflanzungen Kennzeichnungen (§ 9 Abs. 5 Nr. 1 und 3 BauGB) Flächen, bei deren Bebauung besondere bauliche Maßnahmen erforderlich sind (H1-H3; B1, B2) 3 Wohnungen für Aufsichts- und Bereitschaftspersonen sowie für Betriebsinhaber und Kernbereich einer ehemaligen Deponie für Siedlungsabfalle

Textliche Festsetzungen:

Nachrichtliche Übernahme (§ 9 Abs. 6 BauGB)

Landschaftsschutzgebiet

 Grenze des r\u00e4umlichen Geltungsbereichs des Bebauungsplans Abgrenzung der unterschiedlichen Art der baulichen Nutzung

Zonen unterschiedlicher Gewerbenutzung (Zonierung), z.B.

- Planungsrechtliche Festsetzungen gem. § 9 Baugesetzbuch (BauGB):
- 1.1 Art der baulichen Nutzung
 - 1.1.1 Gewerbegebiet (§ 8 BauNVO)

Das Gewerbegebiet wird gem. § 1 Abs. 4 Nr. 2 BauNVO i.V.m. § 1 Abs. 8 BauNVO nach Art der Betriebe und Anlagen und deren besonderen Bedürfnissen und Eigenschaften wie folgt gegliedert:

In GE 0 sind nur zugelassen Geschäfts- und Bürogebäude, nicht störende Handwerksbetriebe, Wohnungen für Betriebsinhaber von Gewerbebetrieben und das zur Überwachung erforderliche Personal, die dem Gewerbebetrieb zugeordnet und ihm gegenüber in Grundfläche und Baumasse untergeordnet sind sowie Anlagen für gesundheitliche Zwecke.

In GE 1 sind nur zugelassen: Geschäfts- und Bürogebäude, nicht störende Handwerksbetriebe, Wohnungen für Betriebsinhaber und das zur Überwachung erforderliche Personal, die dem Gewerbebetrieb zugeordnet und ihm gegenüber in Grundfläche und Baumasse untergeordnet sind, Gartenbaubetriebe, öffentliche Betriebe sofern sie keine störenden Nachteile bringen.

Ausnahmsweise sind Lager mit geringfügigem An- und Abfahrtsverkehr zulässig.

In den mit GE 2 bezeichneten Gebieten sind die Betriebsarten mit den Nummern bis einschließlich 221 der Abstandsliste des Abstandserlasses des Ministeriums für Umwelt und Naturschutz, Landwirtschaft und Verbraucherschutz (MBI. NRW Nr. 29 vom 12.10.2007, S. 659; siehe auch Anlage 1 der Begründung) nicht zulässig.

In den mit GE 3 bezeichneten Gebieten sind die Betriebsarten mit den Nummern 1 bis einschließlich 200 der Abstandsliste des Abstandserlasses des Ministeriums für Umwelt und Naturschutz, Landwirtschaft und Verbraucherschutz (MBI. NRW Nr. 29 vom 12.10.2007, S. 659, siehe auch Anlage 1 der Begründung) nicht zulässig.

In den mit GE 4 bezeichneten Gebieten sind die Betriebsarten mit den Nummern 1 bis einschließlich 165, sowie 176-178, 186, 200 der Abstandsliste des Abstandserlasses des Ministeriums für Umwelt und Naturschutz, Landwirtschaft und Verbraucherschutz (MBI. NRW Nr. 29 vom 12.10.2007, S. 659, siehe auch Anlage 1 der Begründung) nicht zulässig.

Als Ausnahme kann auf ausgewiesenem Standort die Nutzung "Kraftfahrzeugreparaturbetrieb" zugelassen werden.

.1.2 Gemäß § 1 Abs. 9 BauNVO wird festgesetzt, dass Einzelhandelsbetriebe und sonstige Gewerbebetriebe mit Verkaufsflächen für den Verkauf an letzte Verbraucher nicht zulässig sind, wenn das angebotene Sortiment ganz oder teilweise den Waren der nachstehenden Erftstädter Liste (auf Basis der Systematik der Wirtschaftszweige des Statistischen Bundesamtes (WZ 2008), siehe Anlage 2 - Einzelhandels- und Zentrenkonzept Stadt Erftstadt) - nahversorgungsrelevante, zentrenrelevante Sortimente - zuzuordnen ist:

- 47.11.1 Nahrungsmittel, Getränke, Tabakwaren - 47.11.2 Sonstiger Einzelhandel mit Waren verschiedener Art, Hauptrichtung

Nahrungs- und Genussmittel, Getränke und Tabakwaren - 47.73 Apotheken

- aus 47.75 Drogerieartikel (ohne kosmetische Erzeugnisse und Parfümerieartikel) - 47.41 Datenverarbeitungsgeräte, periphere Geräten und Software

- 47.42 Telekommunikationsgeräte - 47.43 Geräte der Unterhaltungselektronik

- aus 47.51 Haushaltstextilien (z.B. Haus- und Tischwäsche), Kurzwaren, Schneidereibedarf, Ober- und Unterdecken; Handarbeiten sowie Meterware für Bekleidung und Wäsche ohn e Matratzen, Lattenroste - aus 47.53 Heimtextilien (Gardinen, Dekorationsstoff, Vorhänge, dekorative Decken)

- 47.59.3 Musikinstrumente und Musikalien - aus 47.59.9 Haushaltsgegenstände (u.a. nicht elektrische Haushaltsgeräte, Koch-,

Brat- und Tafelgeschirre, Schneidwaren, Bestecke)

47.62.1 Fachzeitschriften, Unterhaltungszeitschriften und Zeitungen

- 47.62.2 Schreib- und Papierwaren, Schul- und Büroartikeln

- 47.63 bespielte Ton- und Bildträger

- aus 47.64.2 Sportartikel (Sportbekleidung, Sportschuhe, Sport-Kleingeräte) - 47.65 Spielwaren, Bastelartikel

- 47.71 Bekleidung - 47.72 Schuhe, Lederwaren, Reisegepäck

47.74 medizinische und orthopädische Artikel

- 47.75 kosmetische Erzeugnisse und Körperpflegemittel, (ohne Drogerieartikel)

- aus 47.76.1 Schnittblumen - 47.77 Uhren und Schmuck

- 47.78.1 Augenoptiker - 47.78.2 Foto- und optische Erzeugnisse

- 47.78.3 Kunstgegenstände, Bilder, kunstgewerbliche Erzeugnisse, Briefmarken, Münzen und Geschenkartikel

(z.B. Kiosk) sind ausnahmsweise zulässig. Außerdem zulässig sind Verkaufsstätten von produzierenden und

weiterverarbeitenden Betrieben sowie Handwerksbetriebe als "Annex-handel", wenn dem Hauptbetrieb räumlich zugeordnet,

in betrieblichem Zusammenhang errichtet und dem Hauptbetrieb flächenmäßig deutlich untergeordnet ist sowie die Grenze zur Großflächigkeit nach § 11 Abs. 3 BauNVO nicht überschritten

Betriebsleiter gem. § 8 Abs. 3 Nr. 1 BauNVO sind nur integriert in Betriebs- und Bürogebäude (nicht als selbständige Gebäude) zulässig. 1.1.4 Gemäß § 1 Abs. 6 Nr. 1 BauNVO ist die nach § 8 Abs. 3 Nr. 3 BauNVO ausnahms-

weise zulässige Nutzung (Vergnügungsstätten) nicht zulässig.

1.2 Maß der baulichen Nutzung (§ 9 Abs. 1 Nr. 1 BauGB)

Die Überschreitung der maximal festgesetzten Zahl der Vollgeschosse um ein Geschoss kann als Ausnahme zugelassen werden, wenn die Geschossflächenzahl eingehalten wird.

1.3 Flächen für Nebenanlagen (§ 9 Abs. 1 Nr. 4 BauGB) In GE 0 sind gemäß § 12 Abs. 6 BauNVO Garagen nicht zulässig; Stellplätze sind 🖽 📗

Öffentlichkeits- und Behördenbeteiligung (gem. §§ 3 Abs. 2 und 4 Abs. 2 BayGB) durch Ratsbeschluss vom 02.07.2013. Klosengartenstraße und der festgesetzten überbaubaren Grundstücksfläche zulässig. In GE 0 sind Nebenanlagen i.S. des § 14 Abs. 1 BauNVO nur innerhalb der überbaubaren Grundstücksfläche zulässig. Nebenanlagen i.S. des § 14 Abs. 2 BauNVO sind nicht zulässig.

Auf der von jeglicher Neubebauung freizuhaltenden Störzone sind auch die gem. §

1.4 Flächen, die von der Bebauung freizuhalten sind (§ 9 Abs. 1 Nr. 10 BauGB)

23 Abs. 5 BauNVO auf den nicht bebaubaren Grundstücksflächen zulässigen Nebenanlagen im Sinne des § 14 BauNVO und bauliche Anlagen, die nach Landesrecht in den Abstandsflächen zulässig sind oder zugelassen werden können,

1.5 Geh-, Fahr- und Leitungsrecht (§ 9 Abs. 1 Nr. 21 BauGB)

Die mit einem Leitungsrecht festgesetzten Flächen sind zu Gunsten der Ver- und Entsorgungsträger mit einem Leitungsrecht zu belasten.

Rechtsgrundlage:

Flächen zum Anpflanzen von Bäumen, Sträuchern, sonst. Bepflanzungen (§ 9

Die öffentlichen und privaten Grünflächen sowie die mit "Anpflanzung"

gekennzeichneten gewerblichen Grundstücksflächen im Plangebiet sind

flächendeckend mit einer Rasenmischung einzusäen und im Pflanzabstand 1m x 1m

mit Einzelbäumen und stufig aufgebauten Strauchgruppen gemäß Pflanzliste A dicht

zu bepflanzen. Bereits bepflanzte Grünflächen sind ggf. ergänzend zu bepflanzen, so

Pflegemaßnahmen im Rahmen natur- oder artenschutzrechtlicher Erfordernisse sind

Die mit **G** gekennzeichnete Grünfläche ist der freien Entwicklung zu überlassen.

.7.1 Flächen, bei deren Bebauung besondere bauliche Maßnahmen erforderlich sind (§ 9

Bei den im Plangebiet mit H1, H2 und H3 gekennzeichneten Flächen sind humose

in diesem Bereich ggf. besondere bauliche Maßnahmen, insbesondere im

Böden vorhanden. Bei einer Bebauung sind daher wegen der Baugrundverhältnisse

Gründungsbereich, erforderlich; hier sind die Bauvorschriften der DIN 1054

"Baugrund - Sicherheitshinweise im Erd- und Grundbau" und der DIN 18196 "Erd- und

Grundbau; Bodenklassifikation für bautechnische Zwecke" sowie die Bestimmungen

Die im Planbereich mit B1 und B2 gekennzeichneten Flächen liegen außerhalb des

Kernbereiches der ehemaligen Deponie für Siedlungsabfälle. Bei einer Bebauung

sind daher wegen der unterschiedlichen Baugrundverhältnisse ggf. besondere

Kernbereich einer ehemaligen Deponie für Siedlungsabfälle (§ 9 Abs. 5 Nr. 3 BauGB)

Auf der als Kernbereich einer ehemaligen Deponie für Siedlungsabfälle dargestellten Fläche ist eine Nutzung als Grünfläche und als Lagerplatz bzw. Abstellfläche für PKW

und Materialien für die benachbarten Gewerbebetriebe zulässig - mögliche

Bauordnungsrechtliche Festsetzungen gem. § 9 Abs. 4 BauGB i.V.m.

Die Grundstücke entlang der B 265 und der Köttinger Straße L 163 sind dauerhaft

und durchgängig einzufrieden. Mauern als Abgrenzung der Grundstücke sind nicht

In Bezug auf die Errichtung von Werbeanlagen entlang der B 265 und der L 16

Köttinger Straße ist § 9 Fernstraßengesetz (FStrG) zu beachten. Die Werbeanlagen

sind nur an der Stätte der Leistung und nur bis zur jeweiligen Gebäudeoberkante

zulässig. Anlagen der Außenwerbung dürfen bis zu einer Entfernung von 20 m,

gemessen vom äußeren Rand der für den KFZ-Verkehr bestimmten Fahrbahn, nicht

errichtet werden. Werbeanlagen mit retroreflektierender bzw. fluoriszierender Wirkung

dürfen nicht verwendet werden. Evtl. Beleuchtung ist zur Bundesstraße hin so

Im übrigen Plangebiet ist die Gesamtdimension der Werbeanlagen der Gestaltung

Der Bebauungsplan liegt nach der in Aufstellung befindlichen Verordnung (Stand

13.07.1998) zur Festsetzung des Wasserschutzgebietes für die

Bei Bodenbewegungen auftretende archäologische Funde und Befunde sind der

im Rheinland, Außenstelle Nideggen, Zehnthofstr. 45, 52385 Nideggen, Tel.:

Fundstelle sind zunächst unverändert zu erhalten. Die Weisung des LVR-Amtes für

Nach Aussage des Kampfmittelbeseitigungsdienstes (KBD), Bezirksregierung

Düsseldorf, liegen Hinweise auf eine mögliche Existenz von Kampfmitteln bzw.

Militäreinrichtungen des 2. Weltkrieges (Laufgräben) vor. Die zu überbauenden

Flächen sind vor Baubeginn (Abbruch- und Neubaumaßnahmen) unter

Bezugnahme auf die Luftbildauswertung 22.5-3-5362020-13/12 zur

Oberflächendetektion bei der Bezirksregierung Düsseldorf,

Kampfmittelbeseitigungsdienst, Postfach 300865, 40408 Düsseldorf

Erfolgen Erdarbeiten mit erheblichen mechanischen Belastungen wie Rammarbeiten,

Für die Verwendung von aufbereiteten Altbaustoffen (RCL), Müllverbrennungsaschen

oder Mineralstoffen aus industrieller Produktion zur Unterrundbefestigung etc. ist eine

wasserrechtliche Erlaubnis erforderlich, die bei der Unteren Umweltschutzbehörde

Eingriffe in den Boden (z.B. Neubau) sind der Unteren Bodenschutzbehörde des

Unbelastetes Niederschlagswasser ist nach Möglichkeit vor Ort zu sammeln und zur

Die Anbauverbote- und beschränkungen gem. Bundesfernstraßengesetz (FStrG) und

Gewerbegebiet [§ 8 BauNVO]) nach dem letzten Absatz folgender Text ergänzt:
Im Plangebiet sind die gem. § 8 Abs. 2 Nr. 1 BauNVO allgemein zulässigen Lagerplätze, sofern

sie nicht im Zusammenhang mit einem Gewerbebetrieb stehen (insbesondere die alleinige

(Kennzeichnungen gem. § 9 Abs. 5 BauGB) folgender Punkt ergänzt:
3 Für die Flurstücke 457, 485, 488, 552, 632, 634 und teilw. 626, Gemarkung Liblar, Flur 7, ist vor

einer Bebauung die Unbedenklichkeit anhand einer Gefährdungsabschätzung nachzuweisen. Eingriffe in den Boden sind zuvor mit der Unteren Bodenschutzbehörde abzustimmen und haben

Bei Verfahren zur Gestaltung der Straßenbegleitgrünfläche/Anpflanzungen im Bereich von Flächen, auf denen ein Geh-, Fahr- und Leitungsrecht festgesetzt ist, sind die Leitungsträger zu

Im Bereich von Altstandorten ist eine Einleitung von Niederschlagswasser der bebauten und

werden können, sind für die entsprechenden Arten artenschutzrechtliche Gutachten erforderlich

rtenschutzrechtliche Vorprüfung durchzuführen. Ergibt die Vorprüfung Hinweise, dass

erbotstatbestände gem. §§ 39 (1) und 44 (1) Bundesnaturschutzgesetz (BNatSchG) tangiert

Straßen- und Wegegesetz des Landes Nordrhein-Westfalen (StrWG NRW) sind im

Die Roteintragungen entsprechen den Ergänzungen/Änderungen nach der

Lagerung von Paletten, Altreifen etc.), nur in geschlossenen Hallen zulässig.

er Ziffer 3. (Hinweise) wird nach dem letzten Absatz folgender Text ergänzt:

Rhein-Erft-Kreises vorab mitzuteilen und im Bedarfsfall mit ihr abzustimmen.

Bewässerung oder für betriebsinterne Abläufe zu nutzen.

Pfahlgründungen etc. wird eine Sicherheitsdetektion empfohlen. (siehe Anlage 3 der

Wassergewinnungsanlage Erftstadt-Dirmerzheim in der Wasserschutzzone IIIB.

Sümpfungsmaßnahmen ist ein Grundwasserwiederanstieg zu erwarten.

Bodendenkmalpflege für den Fortgang der Arbeiten ist abzuwarten.

Begründung "Merkblatt für das Einbringen von Sondierbohrungen")

der Rhein-Erft-Kreises zu beantragen ist.

Bereich klassifizierter Straßen zu beachten.

unter gutachterlicher Begleitung zu erfolgen.

Hierdurch bedingte Bodenbewegungen sind möglich.

ist zulässig; blinkend oder bewegt beleuchtete Werbeanlagen sind unzulässig.

und Proportion des Gebäudes anzupassen. Eine ruhige, zurückhaltende Beleuchtung

abzuschirmen, dass die Verkehrsteilnehmer nicht geblendet werden.

§ 86 Landesbauordnung Nordrhein-Westfalen (BauO NRW)

Belastungen des Bodens sind durch entsprechende Bodenuntersuchungen

bauliche Maßnahmen, insbesondere im Gründungsbereich, erforderlich.

der Bauordnung des Landes Nordrhein-Westfalen zu beachten.

Baugesetzbuch (BauGB) vom 23.09.2004 (BGBl. I S. 2414) in der zuletzt gültigen Fassung Baunutzungsverordnung (BauNVO) vom 23.01.1990 (BGBl. I. S. 132) in der zuletzt gültigen

Verordnung über die Ausarbeitung der Bauleitpläne und die Darstellung des Planinhalts Planzeichenverordnung 1990 - PlanzV 90-) vom 18.12.1990 (BGBI. 1991 I. S. 58) in der

§ 86 Bauordnung für das Land Nordrhein-Westfalen (BauONRW) vom 01.03.2000 (GV NW S. 255) in der zuletzt gültigen Fassung

Die der Planung zugrunde liegenden Vorschriften (Gesetze, Verordnungen, Erlasse und

DIN - Normen) können bei der Stadt Erftstadt im Rathaus, Holzdamm 10 (Planungs- und Umweltamt, 3. Etage, Raum 325) eingesehen werden.

Die vorliegende Plangrundlage ist ein Ausschnitt der Katasterflurkarte des Rhein-Erft-Kreises mit Stand vom Januar 2012.

Die Darstellung entspricht dem Koordinatensystem Gauß-Krüger.

Erftstadt, den ...09.07.2013.

Erftstadt, den ..19.03,2013....

Der Rat der Stadt hat gemäß § 2 BauGB durch Beschluss vom .13.12.2011........ die Aufstellung des Bebauungsplanes Nr. 55n beschlossen.

Der Bürgermeister

Die frühzeitige Beteiligung der Öffentlichkeit gemäß § 3 Abs. 1 BauGB in Form einer erfolgte vom/am ..22.10.2012...... bis

Die Beteiligung der Behörden und sonstigen Trägern öffentlicher Belange gemäß § 4

Dieser Plan ist gemäß § 3 BauGB durch Beschluss des Rates der Stadt Erftstadt vom

Erftstadt, den ..19.03.2013....

Erftstadt, den ...19,03.2013....

...12.03.2013...... zur Offenlegung beschlossen worden.

Die ortsübliche Bekanntmachung des Offenlegungsbeschlusses gemäß § 3 BauGB ist

Dieser Plan hat mit der Begründung und den wesentlichen zu diesem Zeitpunkt bereits

vorliegenden umweltbezogenen Stellungnahmen gemäß § 3 Abs. 2 BauGB in der Zeit vom .09.04.2013...... bis .08.05.2013...... öffentlich ausgelegen. Erftstadt, den ...09.07.2013....


Der Beschluss des Rates über die in der Offenlage gemäß § 3 Abs. 2 BauGB vorgetrage-

Dieser Plan ist gemäß § 10 BauGB vom Rat der Stadt Erftstadt am .92.97.2913...... als Satzung beschlossen worden. Das Plangebiet liegt im Einflussbereich der Grundwasserabsenkung für den rheinischen Braunkohlenbergbau. Nach Beendigung der bergbaulichen Erftstadt, den ...09.07,.2013.....

nen Stellungnahmen erfolgte am. 02,07..2013......

Die ortsübliche Bekanntmachung des Satzungsbeschlusses gemäß § 10 BauGB ist am Gemeinde als Untere Denkmalbehörde oder dem LVR-Amt für Bodendenkmalpflege Erftstadt, den ..22.07.2013.... Der Bürgermeister 02425/9039-0, Fax: 02425/9039-199, unverzüglich anzuzeigen. Bodendenkmal und

Bebauungsplan Nr. 55n Erftstadt - Liblar Klosengartenstraße

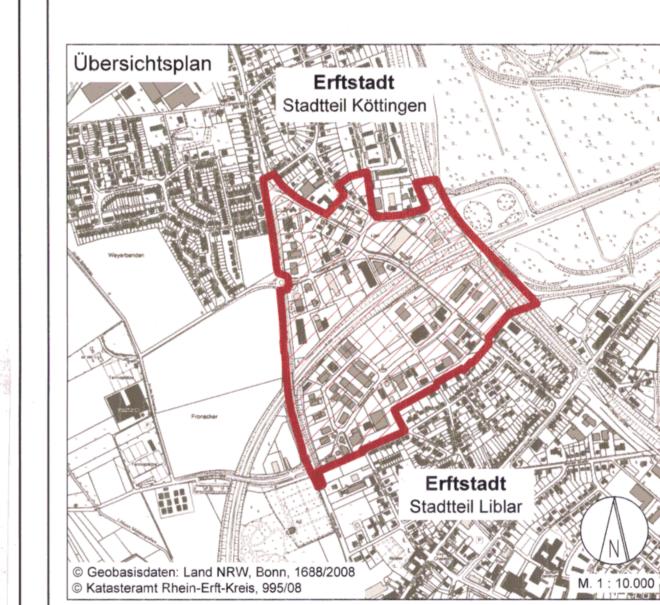

Bearbeitung:

Der Bürgermeister Umwelt- und Planungsamt -Erftstadt, den ...09.0.7.2013... or grundlegenden Veränderungen an Gebäuden oder des Vegetationsbestandes ist eine

ERFTSTADT
Umwelt- und Planungsamt

NW

Stadtbaudirektor

(Wirtz)

einer Bauvoranfrage erteilt das Bauordnungsamt der Stadt Erftstadt.

Für Auskünfte zum aktuellen Bauplanungsrecht und zur Einsichtnahme in

die Original-Bebauungspläne steht das Umwelt- und Planungsamt der

Verbindliche Auskünfte im Rahmen eines formellen Bauantrages oder

Der hier dargestellte Bebauungsplan ist eine digitalisierte Fassung des Original-Bebauungsplanes und

dient ausschließlich zu Informationszwecken und begründet keinen Rechtsanspruch! Alleinige

Grundlage für verbindliche Auskünfte ist der Original-Bebauungsplan der Stadt Erftstadt - nur diese

auszuschließen, dass zusätzlich textliche Festsetzungen und gesonderte Gestaltungsfestsetzungen

Druckers können sich insbesondere in der Farbqualität Veränderungen ergeben, die vom Original-

Darstellung gibt die gültige Rechtslage wieder! Es wird ausdrücklich darauf hingewiesen, dass in dem hier dargestellten Bebauungsplan zwischenzeitliche Änderungen/Ergänzungen nicht ausgeschlossen werden können! Weiterhin ist nicht

gelten, die hier nicht aufgeführt sind! Weiterhin wird darauf hingewiesen, dass durch das Digitalisieren und Umwandeln in Dateien die Genauigkeit des Original-Bebauungsplanes verloren gehen kann. Der hier dargestellte Bebauungsplan kann deshalb nur eine Information sein und ist nicht zum Messen oder Vermessen von Grundstücken, Straßen u.ä. geeignet. Auch durch unterschiedliche Einstellungen des Computers, Bildschirms oder

Bebauungsplan abweichen können. Eine Gewähr für die Richtigkeit, Vollständigkeit, Maßhaltigkeit und Genauigkeit der hier

dargestellten digitalisierten Fassung des Original-Bebauungsplanes wird nicht


Maßstab 1 : 1.000

Stadt Erftstadt zur Verfügung.



Bebauungsplan Nr. 55n

Erftstadt-Liblar, Klosengartenstraße Rechtskraft 18.07.2013

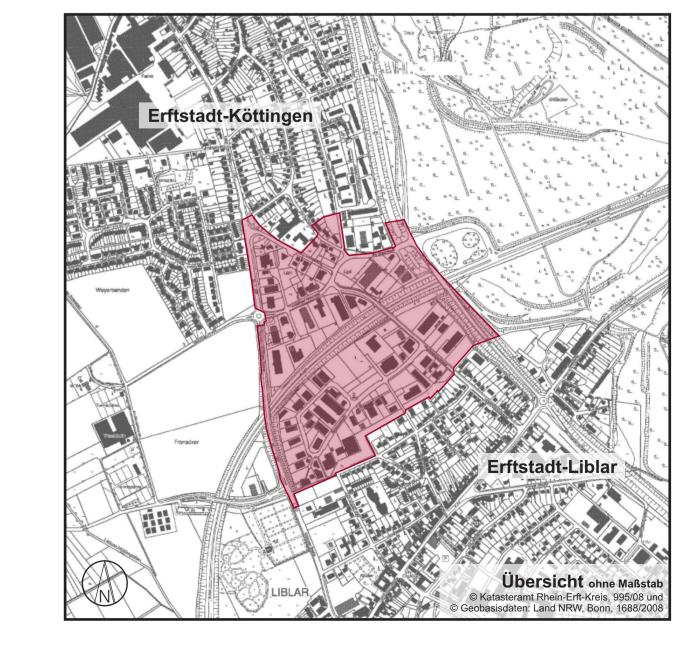

Stadt Erftstadt

Umwelt- und Planungsamt