


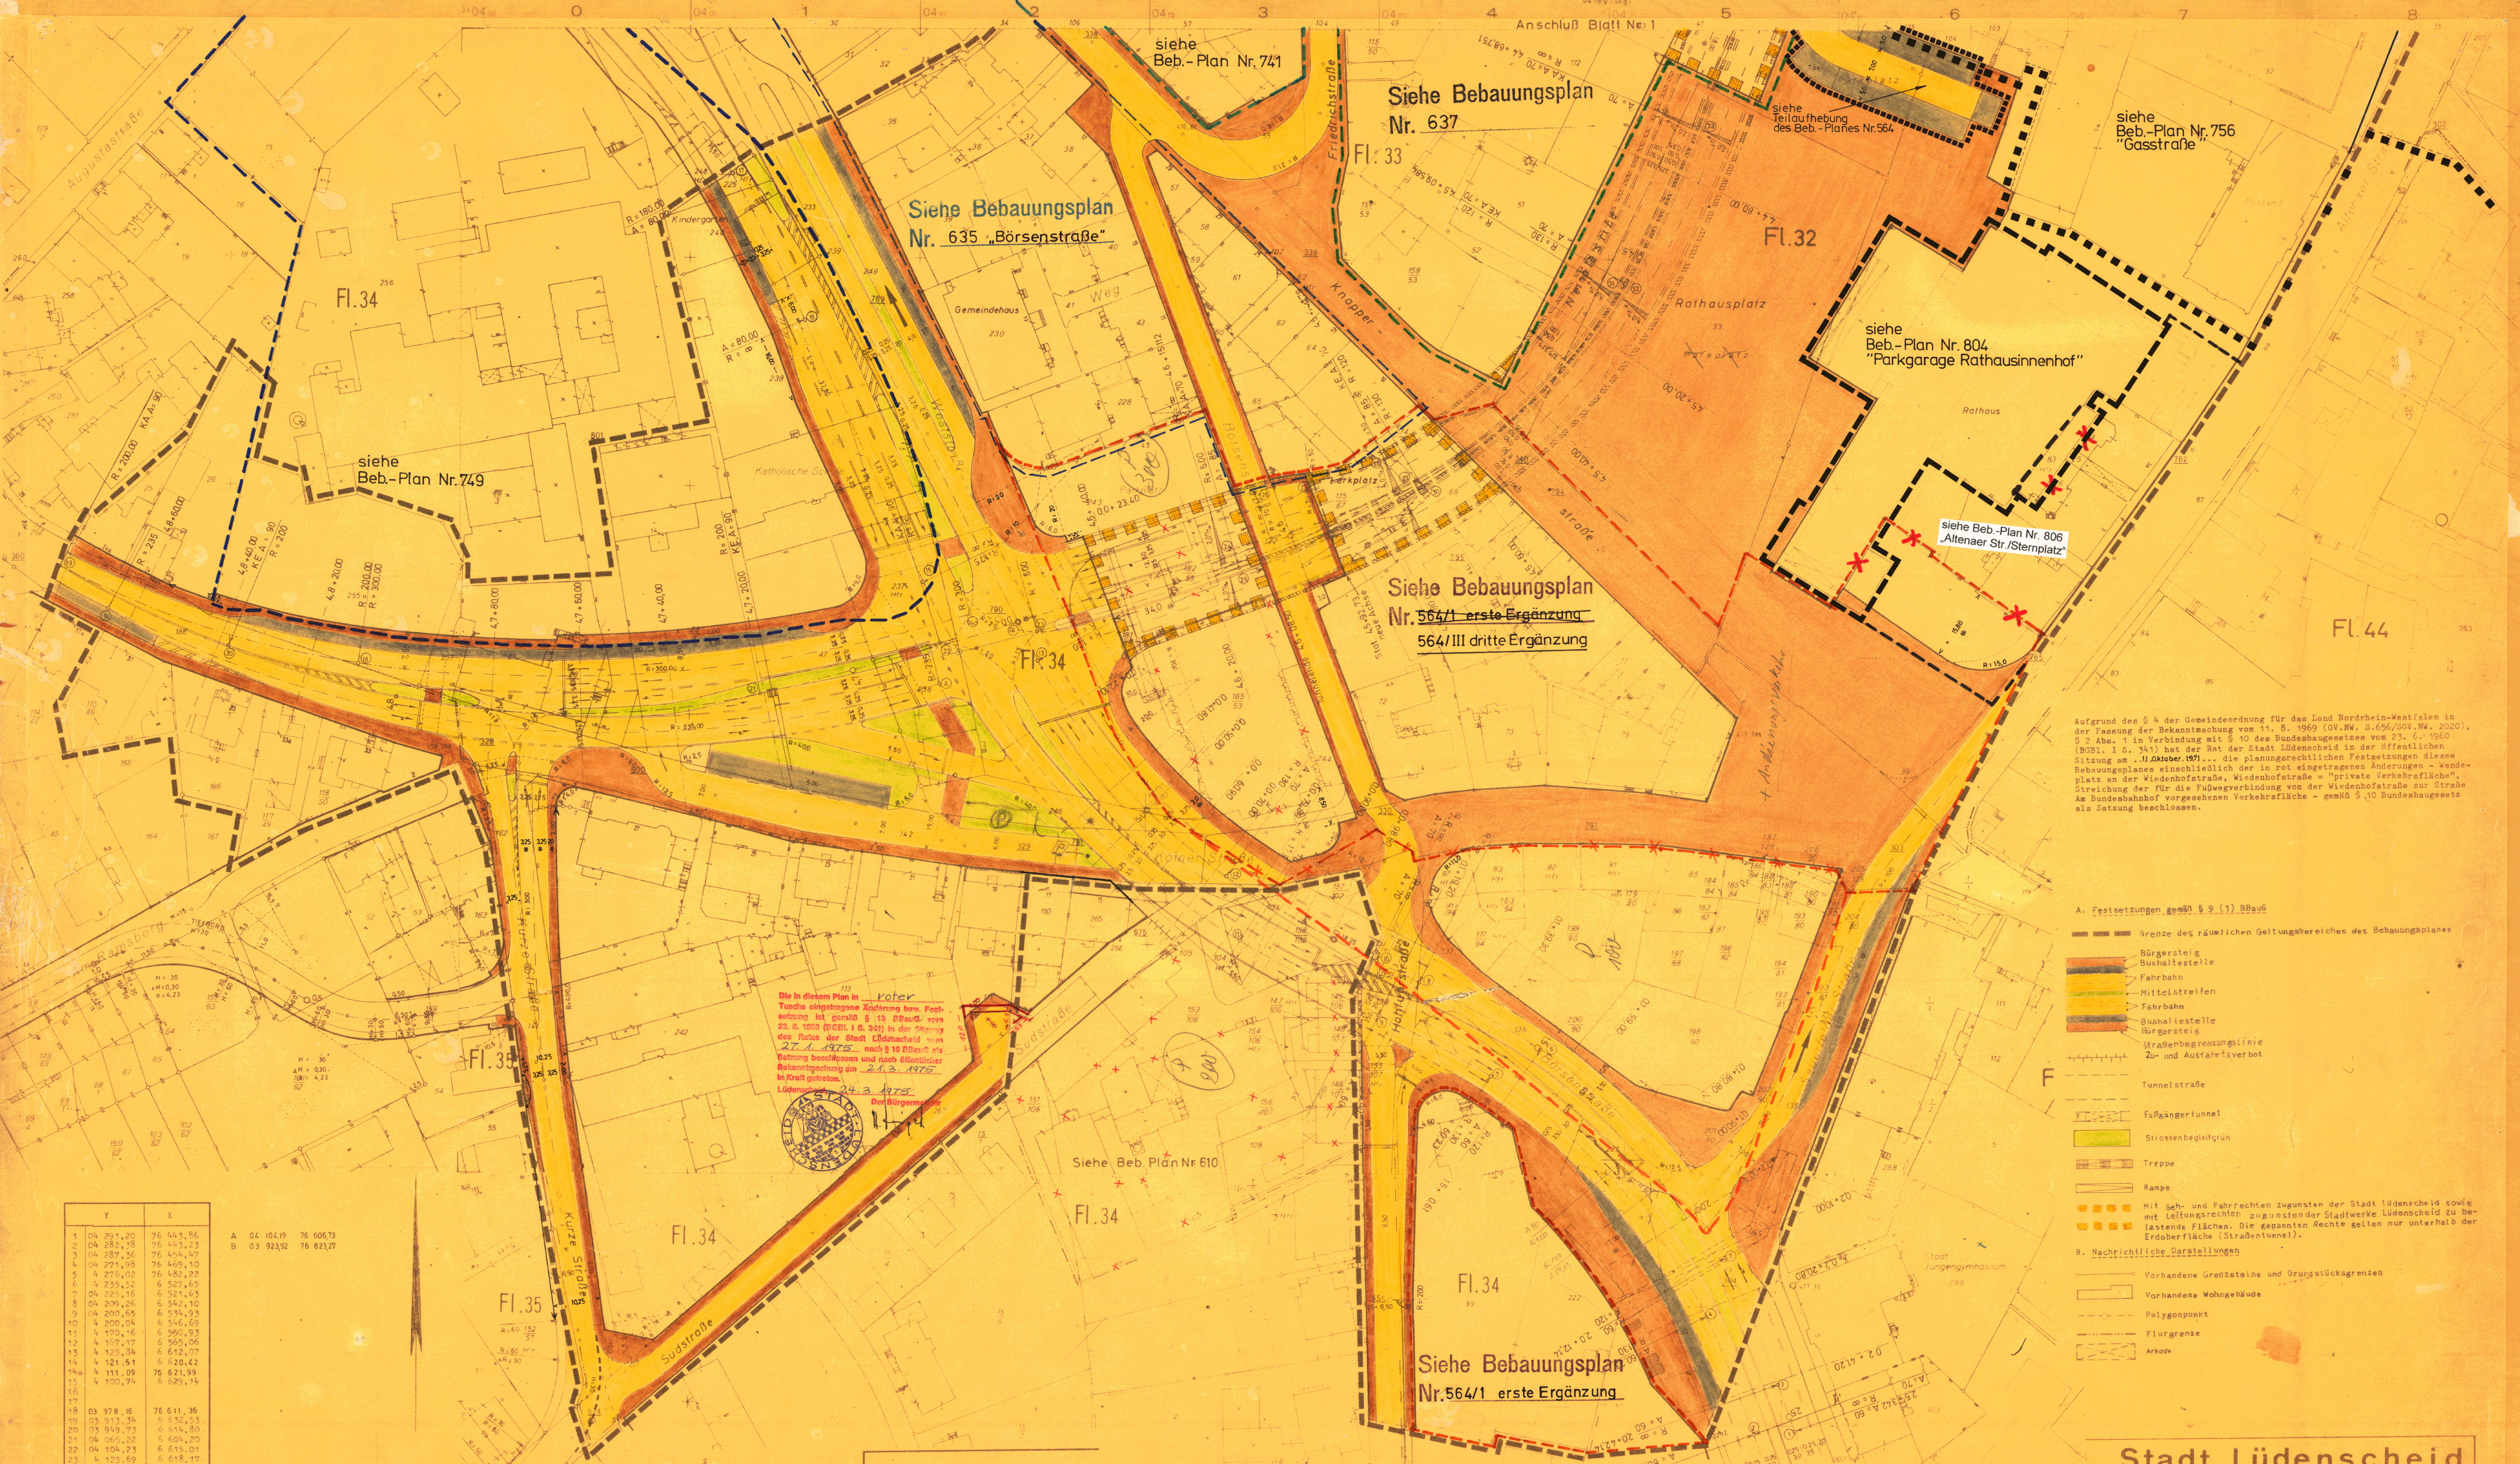


beschlossen.

A. Festsetzungen gemäß § 9 (1) BBauG

----- Grenze des räumlichen Geltungsbereiches des Bebauungsplanes


- Bürgersteig
- Bushaltestelle
- Fahrbahn
- Mittellstreifen
- Fahrbahn
- Bushaltestelle
- Bürgersteig
- Straßenbegrenzungslinie
- Zu- und Ausfahrtverbot


 Fußgänger tunnel

 Strassenbegleitgrün

Treppe

 Rampe


 Mit Geh- und Fah-
 ...

lastende Flächen
Feldoberfläche (S

B. Nachrichtliche Darstellung

—●— Vorhandene Grenzsteine und Grundstücksgrenzen

☐ Vorhandene Wohngebäude

---○--- Polygonpunkt

Flurgrenze

Stadt Lüdenscheid

Bebauungsplan Nr.564(Niemöller Straße)

Bestehend aus Blatt Gemarkung
(Blatt Profile 2 Blatt Lage) Lüdenscheid-Stadt
Flur:

Maßstab 1:500

	Y	X
1	04 291,20	76 444,86
2	04 282,28	76 443,23
3	04 287,36	76 454,47
4	04 271,98	76 469,10
5	4 271,02	76 470,02
6	4 235,52	6 527,65
7	04 225,16	5 521,63
8	04 209,26	6 542,10
9	04 200,65	6 535,23
10	4 200,04	6 546,69
11	4 170,46	6 590,93
12	4 107,17	6 505,06
14	4 121,51	6 620,42
14a	4 117,09	6 521,99
15	4 100,74	6 629,14
16		
17		
18	03 878,16	76 611,36
21	04 065,22	6 605,20
22	04 104,23	6 615,01
23	4 125,69	6 618,95
24	4 125,69	6 618,95
25	4 160,92	6 632,46
26	4 173,43	6 698,94
27	4 173,48	6 698,94
28	4 204,44	6 698,94
29	4 205,03	6 540,04
30	04 209,26	6 698,08
31	04 223,07	6 692,90
32	04 223,07	6 692,90
33	04 209,26	6 720,13

A	04	104,19	76	606,73
B	03	923,92	76	623,27

V e r f a h r e n:

Planung	Beschreibung	Aufstellung	Offenlegung	Beschluß	Genehmigung	Rechtsverbindlichkeit
Entwurf <i>Mege</i> Planungsamt <i>Mege</i> Hilfsbaumeister <i>Mege</i> Verwaltungsamt	Die Planunterlagen entsprechen den Anforderungen des § 1 der Planzeichenvorschriften vom 19.1.1965 und DIN 15003 Lüdenscheid, den 25.6.72 Die Festlegung der städtebaulichen Planung ist geometrisch eindeutig. Lüdenscheid, den 25.6.72	Dieser Plan ist gemäß § 2 (1) des Bundesbaugesetzes vom 23.6.1960 durch Beschluß des Rates der Stadt vom 28. Juni 1971 aufgestellt worden. Lüdenscheid, den 4.7. 1971 Der Stadtdirektor <i>[Signature]</i>	Dieser Plan hat gemäß § 2 (6) des Bundesbaugesetzes vom 23.6.1960 in der Zeit vom 23. Juli 1971 ... bis 23. August 1971 öffentlich ausgelegen. Lüdenscheid, den 24.8. 1971 Der Stadtdirektor <i>[Signature]</i>	Dieser Plan ist gemäß § 10 des Bundesbaugesetzes vom 23.6.1960 durch den Rat der Stadt am 18. Oktober 1971 als Satzung beschlossen worden. Lüdenscheid, den 25.10. 1971 Der Oberbürgermeister <i>[Signature]</i>	Dieser Plan hat gemäß § 11 des Bundesbaugesetzes vom 23.6.1960 bei Verfügun am 31.12.1971 Genehmigt worden. Arnsberg, den 1.1. 1972 Der Regierungspräsident <i>[Signature]</i> Bürgermeister <i>[Signature]</i>	Die Bekanntmachung gemäß § 12 des Bundesbaugesetzes vom 23.6.1960 ist in den Tagesblättern der Stadt Lüdenscheid vom 11.1.1972 veröffentlicht worden. Dieser Plan liegt ab 11.1.1972 öffentlich aus. Lüdenscheid, den 12.1. 1972