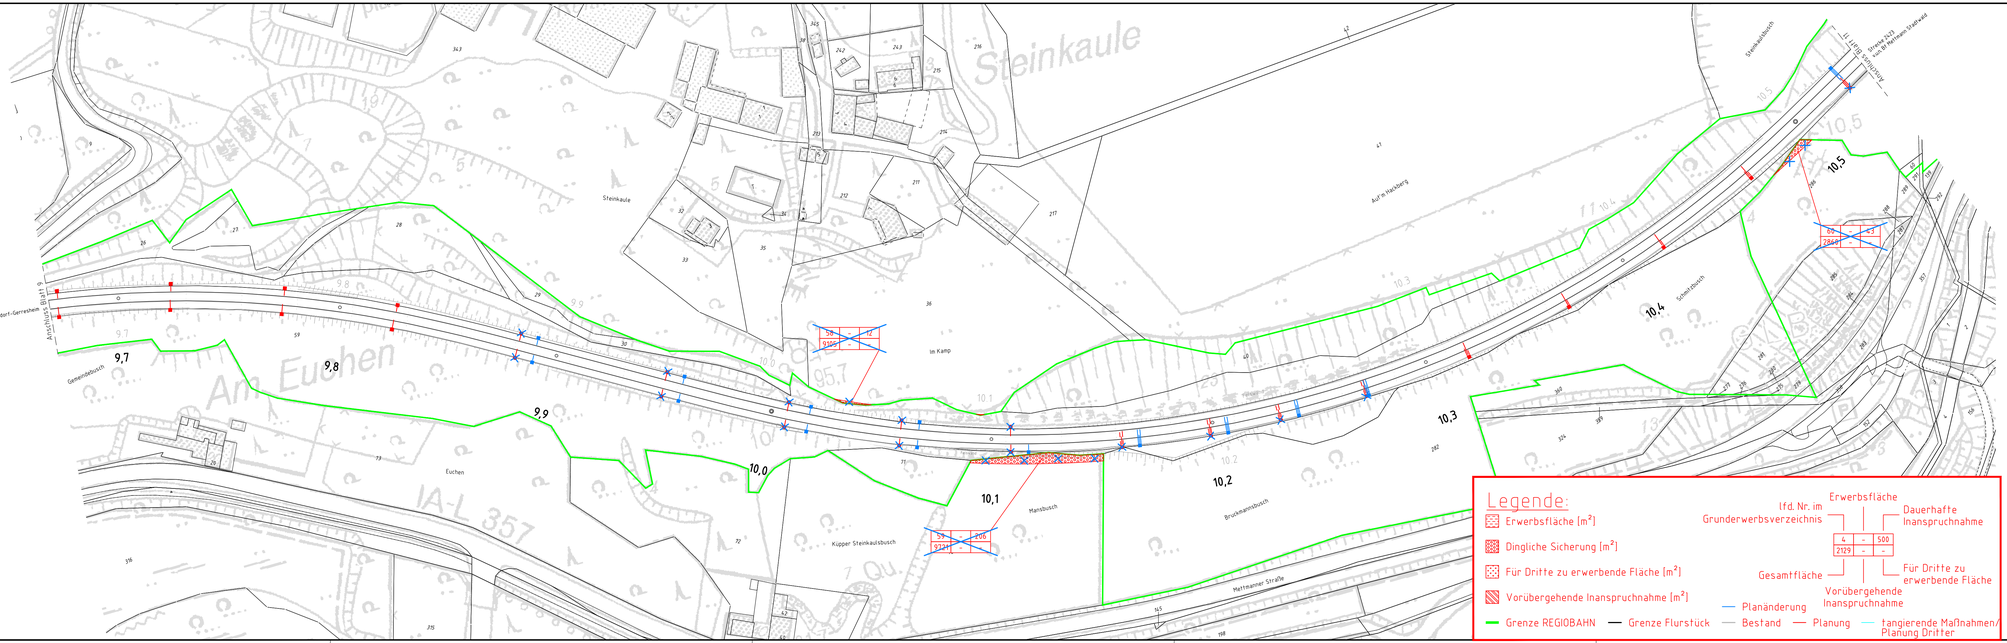

Legende:

- Erwerbsfläche [m²]
- Dingliche Sicherung [m²]
- Für Dritte zu erwerbende Fläche [m²]
- Vorübergehende Inanspruchnahme [m²]
- Grenze REGIOBAHN
- Grenze Flurstück
- Planänderung
- Bestand
- Planung
- tangierende Maßnahmen/ Planung Dritter

lfd. Nr. im Grunderwerbsverzeichnis	Erwerbsfläche	Dauerhafte Inanspruchnahme
4	-	500
9129	-	-

Gesamtfläche

Für Dritte zu erwerbende Fläche

Vorübergehende Inanspruchnahme

Lageskizze

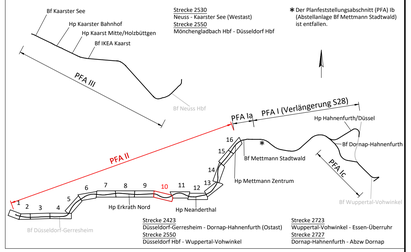

Index	Änderung	Datum	Name
a	Anpassung Freischnittflächen und BE-Flächen	30.08.2021	Welschof/Leiße

Bearbeitet im Auftrag der REGIOBAHN GmbH

gez. i.V. Schneider

Duisburg, den 30.08.2021

Vössing Ingenieurgesellschaft mbH
Landfermannstraße 6
D - 47051 Duisburg
+49 (0) 203/30084-0
www.voessing.de

VÖSSING INGENIEURE

	Datum	Name
bearb.	04 / 2018	Leiße
gez.	04 / 2018	Welschof
gepr.	04 / 2018	Schneider

REGIO BAHN

Regionale Bahngesellschaft
Kaarst - Neuss - Düsseldorf - Erkrath -
Mettmann - Wuppertal mbH

Elektrifizierung der Regiobahn-Infrastruktur

REGIOBAHN GmbH
Bahnstraße 58
40822 Mettmann
Tel: 0 21 04/3 05-0
Fax: 0 21 04/3 05-105

~~Mettmann, den ..... 30.08.2021~~
~~Name ..... Stefan Kunig~~
~~Unterschrift: ..... gez. Stefan Kunig~~
~~(Bauherr/Geschäftsführer)~~

Mettmann, den 31.08.2021
Name ..... Stefan Stach
Unterschrift: ..... gez. ppa. Stefan Stach
(Bauherr/Geschäftsführer)

Planfeststellungsabschnitt II
Bf Düsseldorf-Gerresheim - Bf Mettmann Stadtwald

Grunderwerbsplan 10

km 9,6+69 - km 10,5+40

Ausgabe vom:	30.08.2021
Blatt Nr.:	7 von 13
Maßstab:	1:1000
Plan Nr.:	S28E-GP-II-VA-LP-10 a

Bearbeiter: Welschof
Druckdatum: 24.08.2021 16:02:35
Plotmaßstab: 1:1000
Dateiname: P:\Projekte\Projekte\17234_1311_Elektrifizierung_S28\02 Planung\4_Genehmigung\PFA II\LP\S28E2-LP-PFA2-G-LG-L-5_A.dwg