Anlage 4.3
zur Planfeststellung

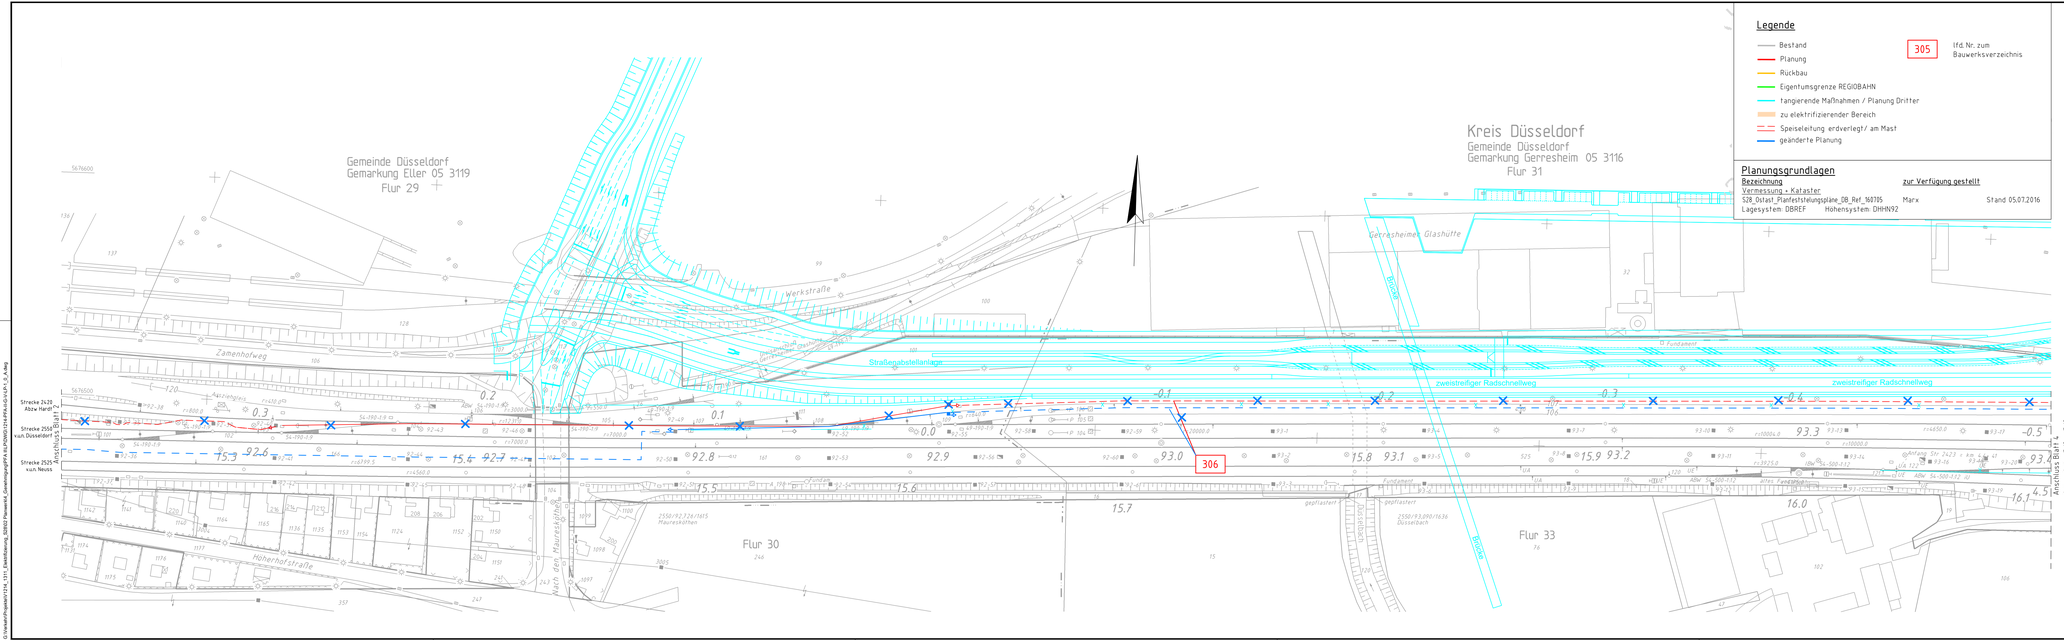

Legende

- Bestand
- Planung
- Rückbau
- Eigentumsgrenze REGIOBAHN
- tangierende Maßnahmen / Planung Dritter
- zu elektrifizierender Bereich
- Speiseleitung erdverlegt/ am Mast
- geänderte Planung

305 lfd. Nr. zum Bauwerksverzeichnis

Planungsgrundlagen

Bezeichnung	zur Verfügung gestellt	
Vermessung - Kataster		

Lagesystem: DBREF Höhensystem: DHHN92

Lageskizze

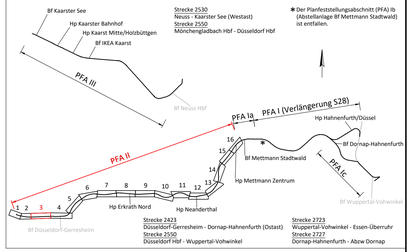

Index	Änderung	Datum	Name
a	Anpassung Maststandorte	30.08.2021	Welschof/Leiße

Bearbeitet im Auftrag der REGIOBAHN GmbH

gez. i.V. Schneider

Duisburg, den 30.08.2021

Vössing Ingenieurgesellschaft mbH
Lanofermannstraße 6
D - 47051 Duisburg
+49 (0) 203/30084-0
www.voessing.de

VÖSSING INGENIEURE

	Datum	Name
bearb.	04 / 2018	Leiße
gez.	04 / 2018	Welschof
gepr.	04 / 2018	Schneider

REGIO BAHN

Regionale Bahngesellschaft
Kaarst - Neuss - Düsseldorf - Erkrath -
Mettmann - Wuppertal mbH

Elektrifizierung der Regiobahn-Infrastruktur

REGIOBAHN GmbH
Bahnstraße 58
40822 Mettmann
Tel: 0 21 04/3-05-0
Fax: 0 21 04/3-05-105

~~Mettmann, den ..... 31.08.2021~~
~~Name ..... Stefan Kunig~~
~~Unterschrift ..... gez. Stefan Kunig~~
~~(Bauherr/Geschäftsführer)~~

Mettmann, den 31.08.2021
Name ..... Stefan Stach
Unterschrift ..... gez. Stefan Stach
(Eisenbahnbetriebsleiter)

Planfeststellungsabschnitt II
Bf Düsseldorf-Gerresheim - Bf Mettmann Stadtwald
Lageplan 03
km 92,5+03 (Strecke 2550) - km 4,5+11 (Str. 2423)

Ausgabe vom:	30.08.2021
Blatt Nr.:	3 von 16
Maßstab:	1:1000
Plan Nr.:	S28E-GP-II-VA-LP-03 a

Bearbeiter: Welschof
Druckdatum: 25.08.2021 10:43:33
Plotmaßstab: 1:1000
Dateiname: C:\Users\Public\Documents\VI134_1311_Bahnbetriebsweg_S28002 Panneweld_Gerresheim\pläne\PFA II\LP\S28G-LP-L-LP-1_5_A.dwg