12. Änderung - vereinfachte - zum Bebauungsplan Nr. 234 - Hochlar -

Maßstab 1 : 1000

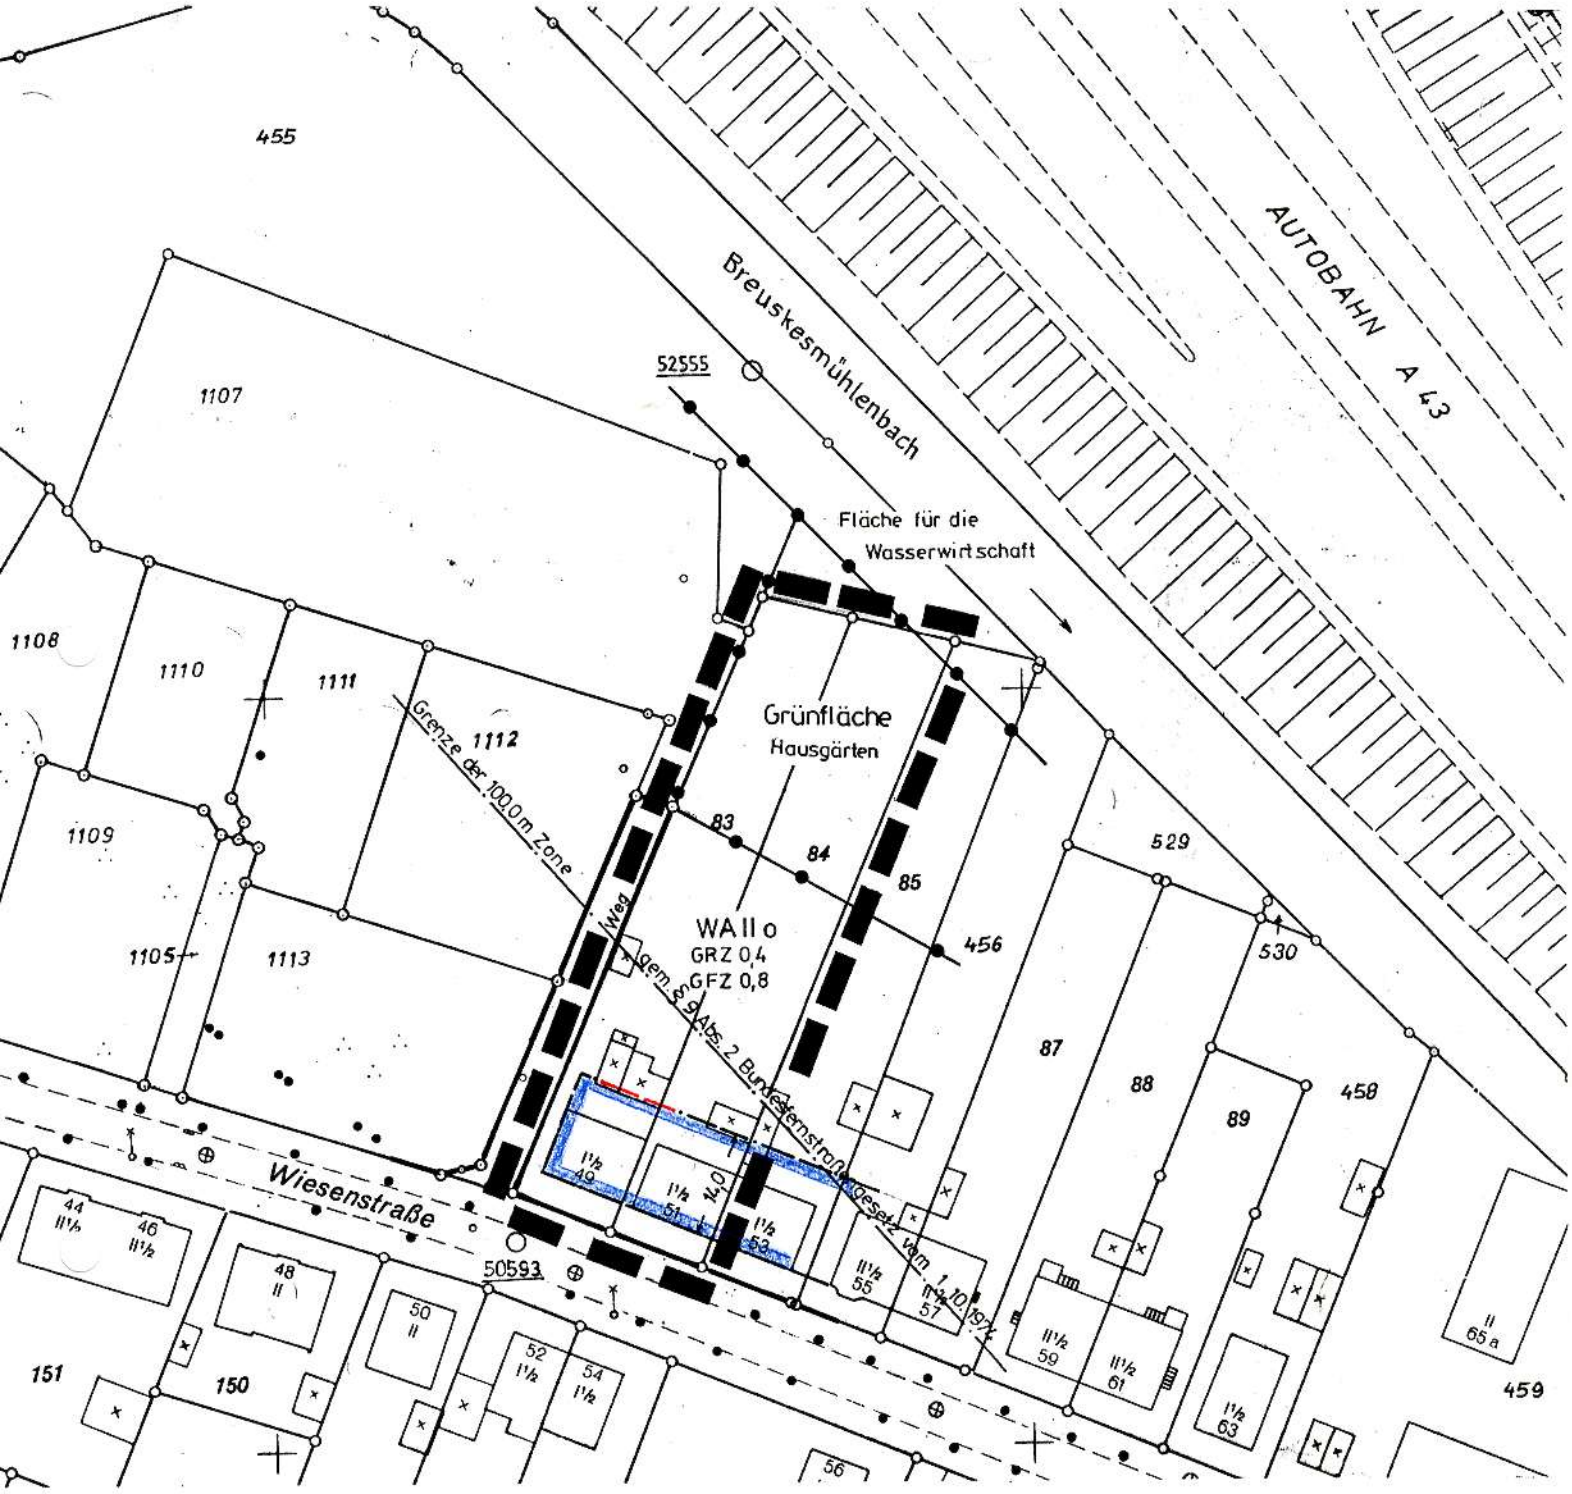

Rechtsgrundlagen: Baugesetzbuch (BauGB) in der Fassung der Bekanntmachung vom 8.12.1986 (BGBl. I S. 2253),*
Baunutzungsverordnung (BauNVO) in der Fassung der Bekanntmachung vom 23.1.1990 (BGBl. I S. 127),*
*zuletzt geändert durch Investitionserleichterungs- und Wohnbaulandgesetz vom 22.4.1993 (BGBl. I S. 466)

Zeichengrundlage: Planzeichenverordnung (PlanzV) in der Fassung der Bekanntmachung vom 18.12.1990 (BGBl. 1991 I S. 58).
Zeichenvorschrift für Katasterkarten und Vermessungsrisse in Nordrhein-Westfalen vom 1.8.1990.

Die Zustimmungen der betroffenen und benachbarten Grundstückseigentümer ~~sowie der Träger öffentlicher Belange~~ liegen vor.

Recklinghausen, den 24.3.1995
Der Stadtdirektor
I.A.
Schulze-Scholle

Diese Änderung-vereinfachte- ist gem. § 10 i.V.m. § 13 Abs. 1 des Baugesetzbuches durch den Rat der Stadt Recklinghausen am 31.3.1995 als Satzung beschlossen worden.

Recklinghausen, den 7.4.1995
Der Bürgermeister

Diese Änderung -vereinfachte- des Bebauungsplanes ist gem. § 12 des Baugesetzbuches im Amtsblatt für die Stadt Recklinghausen vom 9.5.1995 unter Hinweis auf die öffentliche Auslegung bekannt gemacht worden.
Mit dieser Bekanntmachung ist der Plan rechtsverbindlich.

Recklinghausen, den 3.11.1995
Der Stadtdirektor
I.A.
~~Städt. Obervermessungsrat~~
Ltd. Städt. Vermessungsdirektor

7. Ausfertigung