


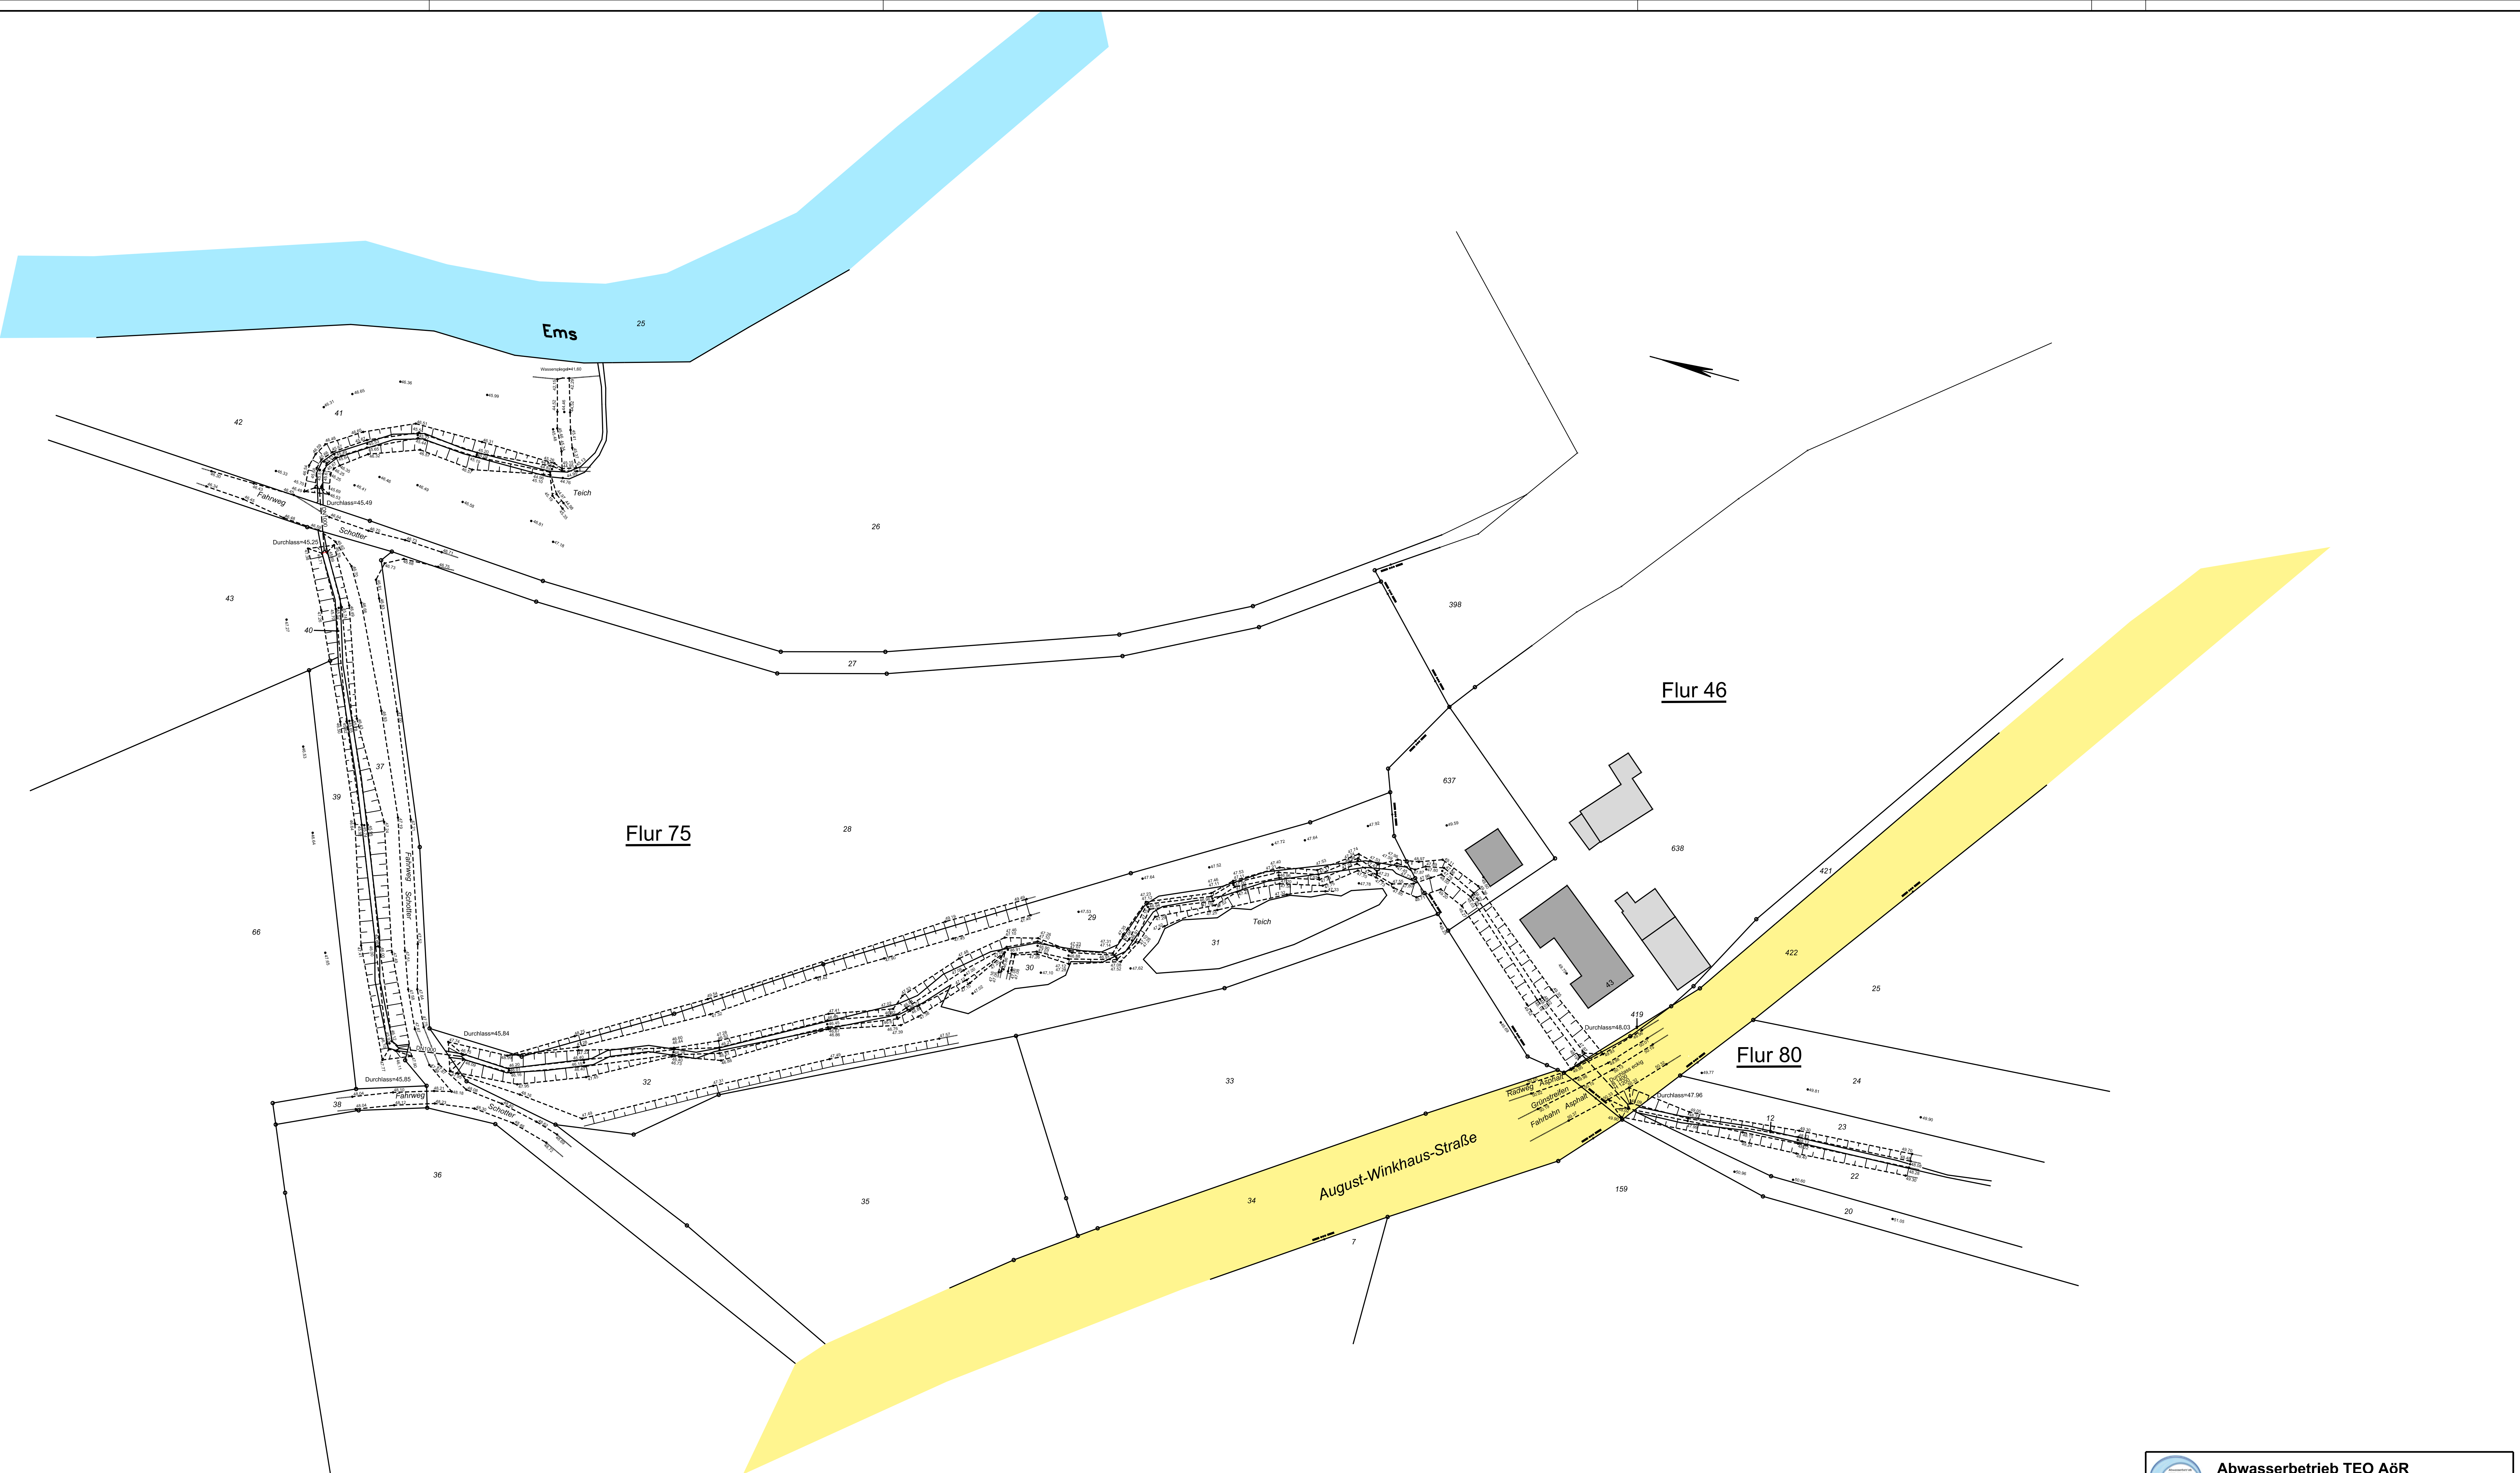

Anmerkung:
Das Grabenaufmaß wurde vom ÖVP-
Vermessungsbüro Middrup und Paßmann
am 30.09.2015 erstellt.

 Abwasserbetrieb TEO A6R Stadt Telgte / Kreis Warendorf	
Entwässerungstechnische Erschließung Erweiterung Gewerbegebiet Kiebitzpohl Bedarfsplanung Bestandsplan Kiebitzpohlgraben nördlich K 17	
Blatt 3	Maßstab 1 : 500
 TUTTHAUS & MEYER INGENIEURGESELLSCHAFT für Wasser-, Abwasser- und Energiewirtschaft mbH	 gez.: Hegenkamp Datum: Dez. 2015 geprüft: Stappert Datum: Dez. 2015 T&M Projektnummer: 0620 087 T&M Verwaltungsnr.: 030 005 03 00 T&M Hausvergnr.: 2864
